



**GENERALNY DYREKTOR  
DRÓG KRAJOWYCH I AUTOSTRAD**  
O.BY.Z-3.4341.83.1.WK.2016

Bydgoszcz 23 maja 2016 r.

**DECYZJA**

Na podstawie art. 39 ust. 3 Ustawy z dnia 21 marca 1985 r. o drogach publicznych (Dz. U. z 2015 r., poz. 469 ze zm.) i art. 104 § 1 Ustawy z dnia 14 czerwca 1960 r. Kodeks postępowania administracyjnego (Dz. U. z 2016 r., poz. 23) po rozpatrzeniu wniosku z dnia 26.04.2016 r. (wpływ 28.04.2016 r.) Pana Jana Burglina reprezentującego pracownię projektową „B&B” Jan Burglin, działającego z pełnomocnictwa Burmistrza Kamienia Krajeńskiego, w sprawie wyrażenia zgody na lokalizację kanalizacji sanitarnej tłocznej  $\phi$  110 PE w pasie drogowym drogi krajowej nr 25 na działkach nr 624/1 i nr 624/2 w miejscowości Płocicz, gmina Kamień Krajeński, działając z upoważnienia Generalnego Dyrektora Dróg Krajowych i Autostrad,

**zezwalam**

na lokalizację kanalizacji sanitarnej tłocznej  $\phi$  110 PE w pasie drogowym drogi krajowej nr 25 na działkach nr 624/1 i nr 624/2 w miejscowości Płocicz, gmina Kamień Krajeński, na niżej podanych warunkach:

1. lokalizacja kanalizacji sanitarnej zgodnie z wnioskiem i mapą załączoną do wniosku.
2. Przejście pod jezdnią wykonać w rurze ochronnej na całej szerokości pasa drogowego metodą bezrozkopową, na głębokości min 1,5 m pod nawierzchnią jezdni.
3. Lokalizacja komór montażowych poza pasem drogowym.
4. Prace należy prowadzić przy zapewnieniu odpowiedniego nadzoru, zgodnie z obowiązującym prawem budowlanym.
5. Nadzorowanie i odbiór robót – przez Rejon Nakło.
6. Inwestor będzie odpowiedzialny za wszelkie ewentualne szkody wyrządzone osobom trzecim na skutek prowadzonych robót.
7. Wszelkie ewentualne szkody powstałe podczas realizacji inwestycji i po jej zakończeniu oraz koszty ich naprawy pokryje Inwestor.
8. Na wykonane roboty Inwestor udziela GDDKiA 5-letniej gwarancji.
9. Jeżeli przebudowa lub remont drogi będzie wymagać przełożenia kanalizacji sanitarnej koszt tego przełożenia poniesie właściciel (art. 39, ust. 5 ustawy o drogach publicznych).
10. Roboty w pasie drogowym oznakować i prowadzić w sposób umożliwiający zachowanie ciągłości ruchu pojazdów. Projekt oznakowania zatwierdzić w tutejszym Oddziale.
11. Po zakończeniu prac - teren pasa drogowego w przypadku jego naruszenia uporządkować i przywrócić do stanu poprzedniego, po uzgodnieniu z Rejonem Nakło.
12. Projektowany zawór zlokalizować poza pasem drogowym.
13. W pasie drogowym drogi krajowej nie lokalizować żadnych dodatkowych obiektów i urządzeń.
14. Materiałów i urządzeń nie składować w pasie drogi krajowej.
15. Pojazdy biorące udział w tych pracach nie mogą parkować na jezdni drogi krajowej.
16. Wszystkie prace będą wykonane na koszt Inwestora.
17. Przed rozpoczęciem robót Inwestor zobowiązany jest do:
  - a. uzyskania pozwolenia na budowę lub zgłoszenia budowy albo wykonania robót budowlanych,



- b. uzgodnienia z zarządcą drogi, przed uzyskaniem pozwolenia na budowę lub zgłoszeniem budowy albo wykonania robót budowlanych, projektu budowlanego kanalizacji sanitarnej,
  - c. uzyskania zezwolenia Rejonu Nakło na zajęcie pasa drogowego, dotyczącego prowadzenia robót w pasie drogowym i na umieszczenie w nim kanalizacji sanitarnej (art. 39 ust. 3a ustawy o drogach publicznych).
18. Na prowadzenie robót i umieszczenie urządzeń w pasie drogowym Rejon Nakło wyda decyzje administracyjne.
  19. Robót w pasie drogowym nie prowadzi w warunkach zimowych.
  20. Wyrażam zgodę na dysponowanie przez Inwestora działką nr 624/1 i nr 624/2 w miejscowości Płocicz, gmina Kamień Krajeński w celu wykonania kanalizacji sanitarnej.
  21. Przed rozpoczęciem prac w obecności pracownika Rejonu dokonać okazania granic pasa drogowego.
  22. Rejonowi Nakło przedłożyć geodezyjną inwentaryzację powykonawczą.
  23. Właściciel kanalizacji sanitarnej zgodnie z art. 62 ust. 1 pkt. 2 Ustawy z dnia 7 lipca 1994 r. Prawo budowlane (Dz. U. z 2016, poz. 290), zobowiązany jest do przedłożenia Rejonowi Nakło co 5 lat wyników okresowej kontroli stanu technicznego kanalizacji sanitarnej zlokalizowanej w pasie drogi krajowej.
  24. Decyzja wydana przez Rejon Nakło naliczająca opłaty (według stawek obowiązujących w dniu jej wydania) za umieszczenie kanalizacji sanitarnej w pasie drogowym drogi krajowej będzie ważna maksymalnie przez 5 lat.

#### Uzasadnienie

Odstąpiono od uzasadnienia, gdyż decyzja uwzględnia w całości żądanie strony (art. 107 § 4 Kpa.).

#### Pouczenie

Od niniejszej decyzji nie służy odwołanie. Strona niezadowolona z decyzji może złożyć w ciągu 14 dni od doręczenia w trybie art. 127 § 3 Kpa. wniosek o ponowne rozpatrzenie sprawy przez Generalnego Dyrektora Dróg Krajowych i Autostrad w Warszawie. Wniosek należy przesłać na adres: Generalna Dyrekcja Dróg Krajowych i Autostrad, Oddział w Bydgoszczy, 85-950 Bydgoszcz, ul. Fordońska 6.

GENERALNY DYREKTOR  
DRÓG KRAJOWYCH I AUTOSTRAD  
z up.  
mgr inż. Przemysław Antoniak  
7.00 Dyrektora Oddziału

Za zgodność kserokopii  
z oryginałem

podpis .....

Otrzymują:

1. B&B Jan Burglin, ul. Angowicka 68a, 89-600 Chojnice – pełnomocnik,
2. a/a.

Do wiadomości:

Rejon Nakło.

*W toku postępowania strony oraz ich przedstawiciele i pełnomocnicy mają obowiązek zawiadomić organ o każdej zmianie swego adresu, w tym adresu elektronicznego. W razie zaniedbania ww. obowiązku doręczenie pisma pod dotychczasowym adresem ma skutek prawny (art. 41 Kpa.).*

*Administratorem zamieszczonych w piśmie danych osobowych jest Generalny Dyrektor Dróg Krajowych i Autostrad z siedzibą w Warszawie, ul. Wronia 53. Dane zbierane są wyłącznie w celu wydania decyzji (postanowienia), rozpatrzenia skargi bądź wniosku oraz w celu archiwizacji. Ma Pan/i prawo dostępu do treści swoich danych oraz ich poprawiania. Podanie danych jest obowiązkowe i wynika z przepisów ustawy z dnia 14 czerwca 1960 r. Kodeks postępowania administracyjnego.*



ZARZĄD DROGOWY  
w Sępólnie Kraj.  
Powiat Sępoleński  
ul. Korcnowska 5  
89-400 Sępólno Krajeńskie  
tel. (052) 388 12 02  
NIP 561-133-56-37 REGON 09230049  
ZD-RR.715.01.26.2016.FD

Za zgodność kserokopii  
z oryginałem

podpis 

Sępólno Kraj., 13 maja 2016 r.

### DECYZJA

Na podstawie art. 39 ust. 3, 3a, 4 i 5, w związku z art.19 ust. 2 pkt 3) ustawy z dnia 21 marca 1985 r. o drogach publicznych (Dz. U. z 2015 r., poz. 460 z późn. zm.), art. 104 ustawy z dnia 14 czerwca 1960 r. Kodeks postępowania administracyjnego (tekst jedn.: Dz. U. z 2016 r., poz. 23) oraz Uchwały Nr 109/272/2014 Zarządu Powiatu w Sępólnie Krajeńskim z dnia 30 czerwca 2014 r. w sprawie upoważnienia dla dyrektora Zarządu Drogowego w Sępólnie Krajeńskim do załatwiania spraw należących do kompetencji zarządcy drogi, w tym do wydawania decyzji administracyjnych i postanowień,

#### po rozpatrzeniu sprawy z wniosku

z dnia: 26.04.2016 r. (data wpływu: 02.05.2016 r.);  
dotyczącego: uzgodnienia lokalizacji sieci kanalizacji sanitarnej tłocznej w pasie drogowym drogi publicznej kategorii powiatowej klasy „Z” nr 1108C relacji Kamień Krajeński – Trzciany, dz. o n-rze ewid. 545, obręb ewid. Kamień Krajeński, gm. Kamień Krajeński, w związku z inwestycją pn.: „Budowa sieci kanalizacji sanitarnej grawitacyjnej i tłocznej wraz z przyłączami, tłoczniami, przepompowniami i liniami zasilania energetycznego w miejscowości Płocicz, gm. Kamień Krajeński”;

przedstawionego pismem znak: n/d;

przez: Pana Jana Burglina;  
ul. Angowicka 68a;  
89-600 Chojnice;


działającego w imieniu: Inwestora, tj. Gminy Kamień Krajeński;  
z siedzibą przy ul. Plac Odrodzenia 3;  
89-430 Kamień Krajeński;

#### zezwalam

na lokalizację urządzeń niezwiązanych z potrzebami zarządzania drogami lub potrzebami ruchu drogowego w pasie drogowym drogi publicznej kategorii powiatowej jw., na działce o n-rze ewid. 545, obręb ewid. Kamień Krajeński, gm. Kamień Krajeński, powiat sępoleński, województwo kujawsko – pomorskie, tj. elementów sieci kanalizacji sanitarnej, zgodnie z treścią projektu zagospodarowania terenu w skali 1:500, będącego załącznikiem do niniejszej decyzji

#### i ustalam jednocześnie warunki zezwolenia

- a) urządzenie projektować zgodnie z treścią obowiązujących przepisów;
- b) przejście poprzeczne przewodu kanalizacji sanitarnej pod jezdnią drogi publicznej kategorii powiatowej jw. oraz pod chodnikiem, prowadzić w technologii bezwykopowej (np. przewiert horyzontalny, przecisk hydrauliczny), bez naruszania konstrukcji jezdni drogi / chodnika;
- c) w miejscu umieszczenia zasuwy DN100 należy przywrócić nawierzchnię pobocza do stanu pierwotnego;

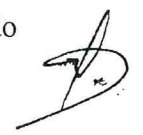



- d) urządzenie umieścić na głębokości min. 1,20 m, licząc od najniższego poziomu nawierzchni jezdni / chodnika / pobocza do góry rury osłonowej, na rzędnych wykluczających kolizję z istniejącym uzbrojeniem terenu;
- e) w przypadku rozbudowy, przebudowy lub remontu drogi, usunięcie kolizji urządzeń należec będzie do ich właściciela wraz z pokryciem wszelkich kosztów, niezwłocznie po wezwaniu;
- f) Zarząd Drogowy w Sępólnie Krajeńskim nie bierze odpowiedzialności za uszkodzenia urządzeń w trakcie wszelkich robót na drodze, jeżeli urządzenia zostaną umieszczone niezgodnie z warunkami niniejszego uzgodnienia;
- g) w przypadku ujawnienia uszkodzeń konstrukcji nawierzchni jezdni / chodnika / pobocza, będących następstwem wybudowania projektowanych urządzeń, ich naprawa należec będzie do właściciela tych urządzeń;
- h) utrzymanie urządzeń, o których mowa w niniejszej decyzji, należec będzie do ich posiadacza;
- i) w razie przeniesienia prawa własności do w/w urządzeń, nowy właściciel przejmie na siebie zobowiązania wynikające z niniejszej decyzji;
- j) przedmiotowa decyzja nie jest zezwoleniem na zajęcie pasa drogowego, celem wykonania robót oraz umieszczenia urządzeń w pasie drogowym.
- k) uzgodnienie ważne jest przez okres dwóch lat.

**Działka o n-rze ewid. 545, obręb ewid. Kamień Krajeński, gm. Kamień Krajeński, powiat sępoleński, województwo kujawsko – pomorskie, stanowiąca część pasa drogowego DP 1108C jest własnością Gminy Kamień Krajeński, z siedzibą przy pl. Odrodzenia 3, 89-430 Kamień Krajeński, w związku z czym o udzielenie prawa do dysponowania tą nieruchomością na cele budowlane należy zwrócić się do Burmistrza Kamienia Krajeńskiego.**

#### UZASADNIENIE

W dniu 26 kwietnia 2016 r. (data wpływu: 02.05.2016 r.) Pan Jan Burglin, działający na mocy upoważnienia udzielonego przez Burmistrza Kamienia Krajeńskiego do występowania w imieniu Gminy Kamień Krajeński, będącej stroną w postępowaniu administracyjnym, złożył wniosek dotyczący uzgodnienia lokalizacji sieci kanalizacji sanitarnej tłocznej w pasie drogowym drogi publicznej kategorii powiatowej klasy „Z” nr 1108C relacji Kamień Krajeński – Trzciany, dz. o n-rze ewid. 545, obręb ewid. Kamień Krajeński, gm. Kamień Krajeński, w związku z inwestycją pn.: „Budowa sieci kanalizacji sanitarnej grawitacyjnej i tłocznej wraz z przyłączami, tłoczniami, przepompowniami i liniami zasilania energetycznego w miejscowości Płocicz, gm. Kamień Krajeński”.

Organ I instancji, po wnikliwym rozpatrzeniu sprawy stwierdził, że zgodnie z treścią art. 39 ust. 1 pkt 1) ustawy o drogach publicznych, zabronione jest lokalizowanie m.in. obiektów i urządzeń infrastruktury technicznej niezwiązanych z potrzebami zarządzania drogami lub potrzebami ruchu drogowego. Wyjątek stanowi zapis ust. 3 w/w przepisu, zgodnie z którym w szczególnie uzasadnionych przypadkach lokalizowanie w pasie drogowym obiektów budowlanych lub urządzeń niezwiązanych z potrzebami zarządzania drogami lub potrzebami ruchu drogowego może nastąpić wyłącznie za zezwoleniem właściwego zarządcy drogi.

Z przywołanych przepisów wynika jednoznacznie, iż ustawodawca w celu ochrony pasa drogowego wprowadził zakaz umieszczania w nim w/w urządzeń. Warunkiem

**Za zgodność kserokopii  
z oryginałem**



odstępstwa od tego zakazu jest wystąpienie w konkretnej sprawie szczególnie uzasadnionych przyczyn, czyli udzielenie zezwolenia winno mieć charakter wyjątkowy.

W uznaniu organu, w niniejszej sprawie zachodzą przesłanki określone w art. 39 ust. 3 ustawy o drogach publicznych, uzasadniające wyrażenie zgody na lokalizowanie w pasie drogowym drogi publicznej kategorii powiatowej urządzeń infrastruktury technicznej niezwiązanych z gospodarką drogową. Lokalizacja w/w sieci kanalizacji sanitarnej nie wpłynie negatywnie na funkcjonowanie układu drogowego, pod warunkiem zachowania przez Inwestora rygorów narzuconych w niniejszej decyzji.

Brak alternatywnych rozwiązań sankcjonuje uzasadnienie szczególności przypadku.

W związku z powyższym postanowiono jak w sentencji.

Za zgodność kserokopii  
z oryginałem

podpis .....

Z up. Zarządu Powiatu

inż. Edwin Eckert  
Dyrektor Zarządu Drogowego

### POUCZENIE

Na podstawie art. 39 ust. 3a ustawy o drogach publicznych poucza się inwestora o dopełnieniu obowiązku:

- a) uzyskania pozwolenia na budowę lub zgłoszenia budowy albo wykonywania robót budowlanych;
- b) uzgodnienia opracowanego projektu sieci kanalizacji sanitarnej w tut. Zarządzie Drogowym, przed uzyskaniem pozwolenia na budowę (o ile będzie wymagane);
- c) uzyskanie zezwolenia tut. Zarządu Drogowego na zajęcie pasa drogowego, dotyczącego prowadzenia robót w pasie drogowym i na umieszczenie w nim elementów sieci kanalizacji sanitarnej.

Nie wypełnienie przez Inwestora obowiązku dopełnienia warunków narzuconych w niniejszej decyzji, skutkować będzie zastosowaniem art. 162 Kodeksu postępowania administracyjnego, tj. uchyleniem, bądź wygaśnięciem przedmiotowej decyzji administracyjnej.

Od niniejszej decyzji stronie służy odwołanie do Samorządowego Kolegium Odwoławczego w Bydgoszczy, za moim pośrednictwem, w terminie 14 dni, licząc od daty jej doręczenia.

Wniesienie odwołania zwolnione jest od opłaty skarbowej.

Zgodnie z treścią poz. 9 katalogu zwolnień do p-ktu 44) części III załącznika do ustawy z dnia 16 listopada 2006 r. o opłacie skarbowej (Dz. U. z 2015 r., poz. 783 z późn. zm.) – opłaty skarbowej nie pobrano.

#### Załącznik:

1. Projekt zagospodarowania terenu w skali 1:500 z naniesioną lokalizacją sieci kanalizacji sanitarnej (rys. 1).

#### Otrzymują:

1. Strona: Gmina Kamień Krajeński, z siedzibą przy ul. Plac Odrodzenia 3, 89-430 Kamień Krajeński.
2. a/a.




Załącznik nr 1 do decyzji nr 715/01.26.2016.FD z dnia 15.05.2016

ZARZĄD DRÓG W Śepólnie Kraj. Powiat Śepoleński ul. Koronowska 5 89-400 Śepólno Krajeńskie tel. (052) 388 10 00 NIP 561-133-56-47

PODINSPEKTOR Dor Dorosz

Za zgodność kserokopii z oryginałem

podpis [Signature]

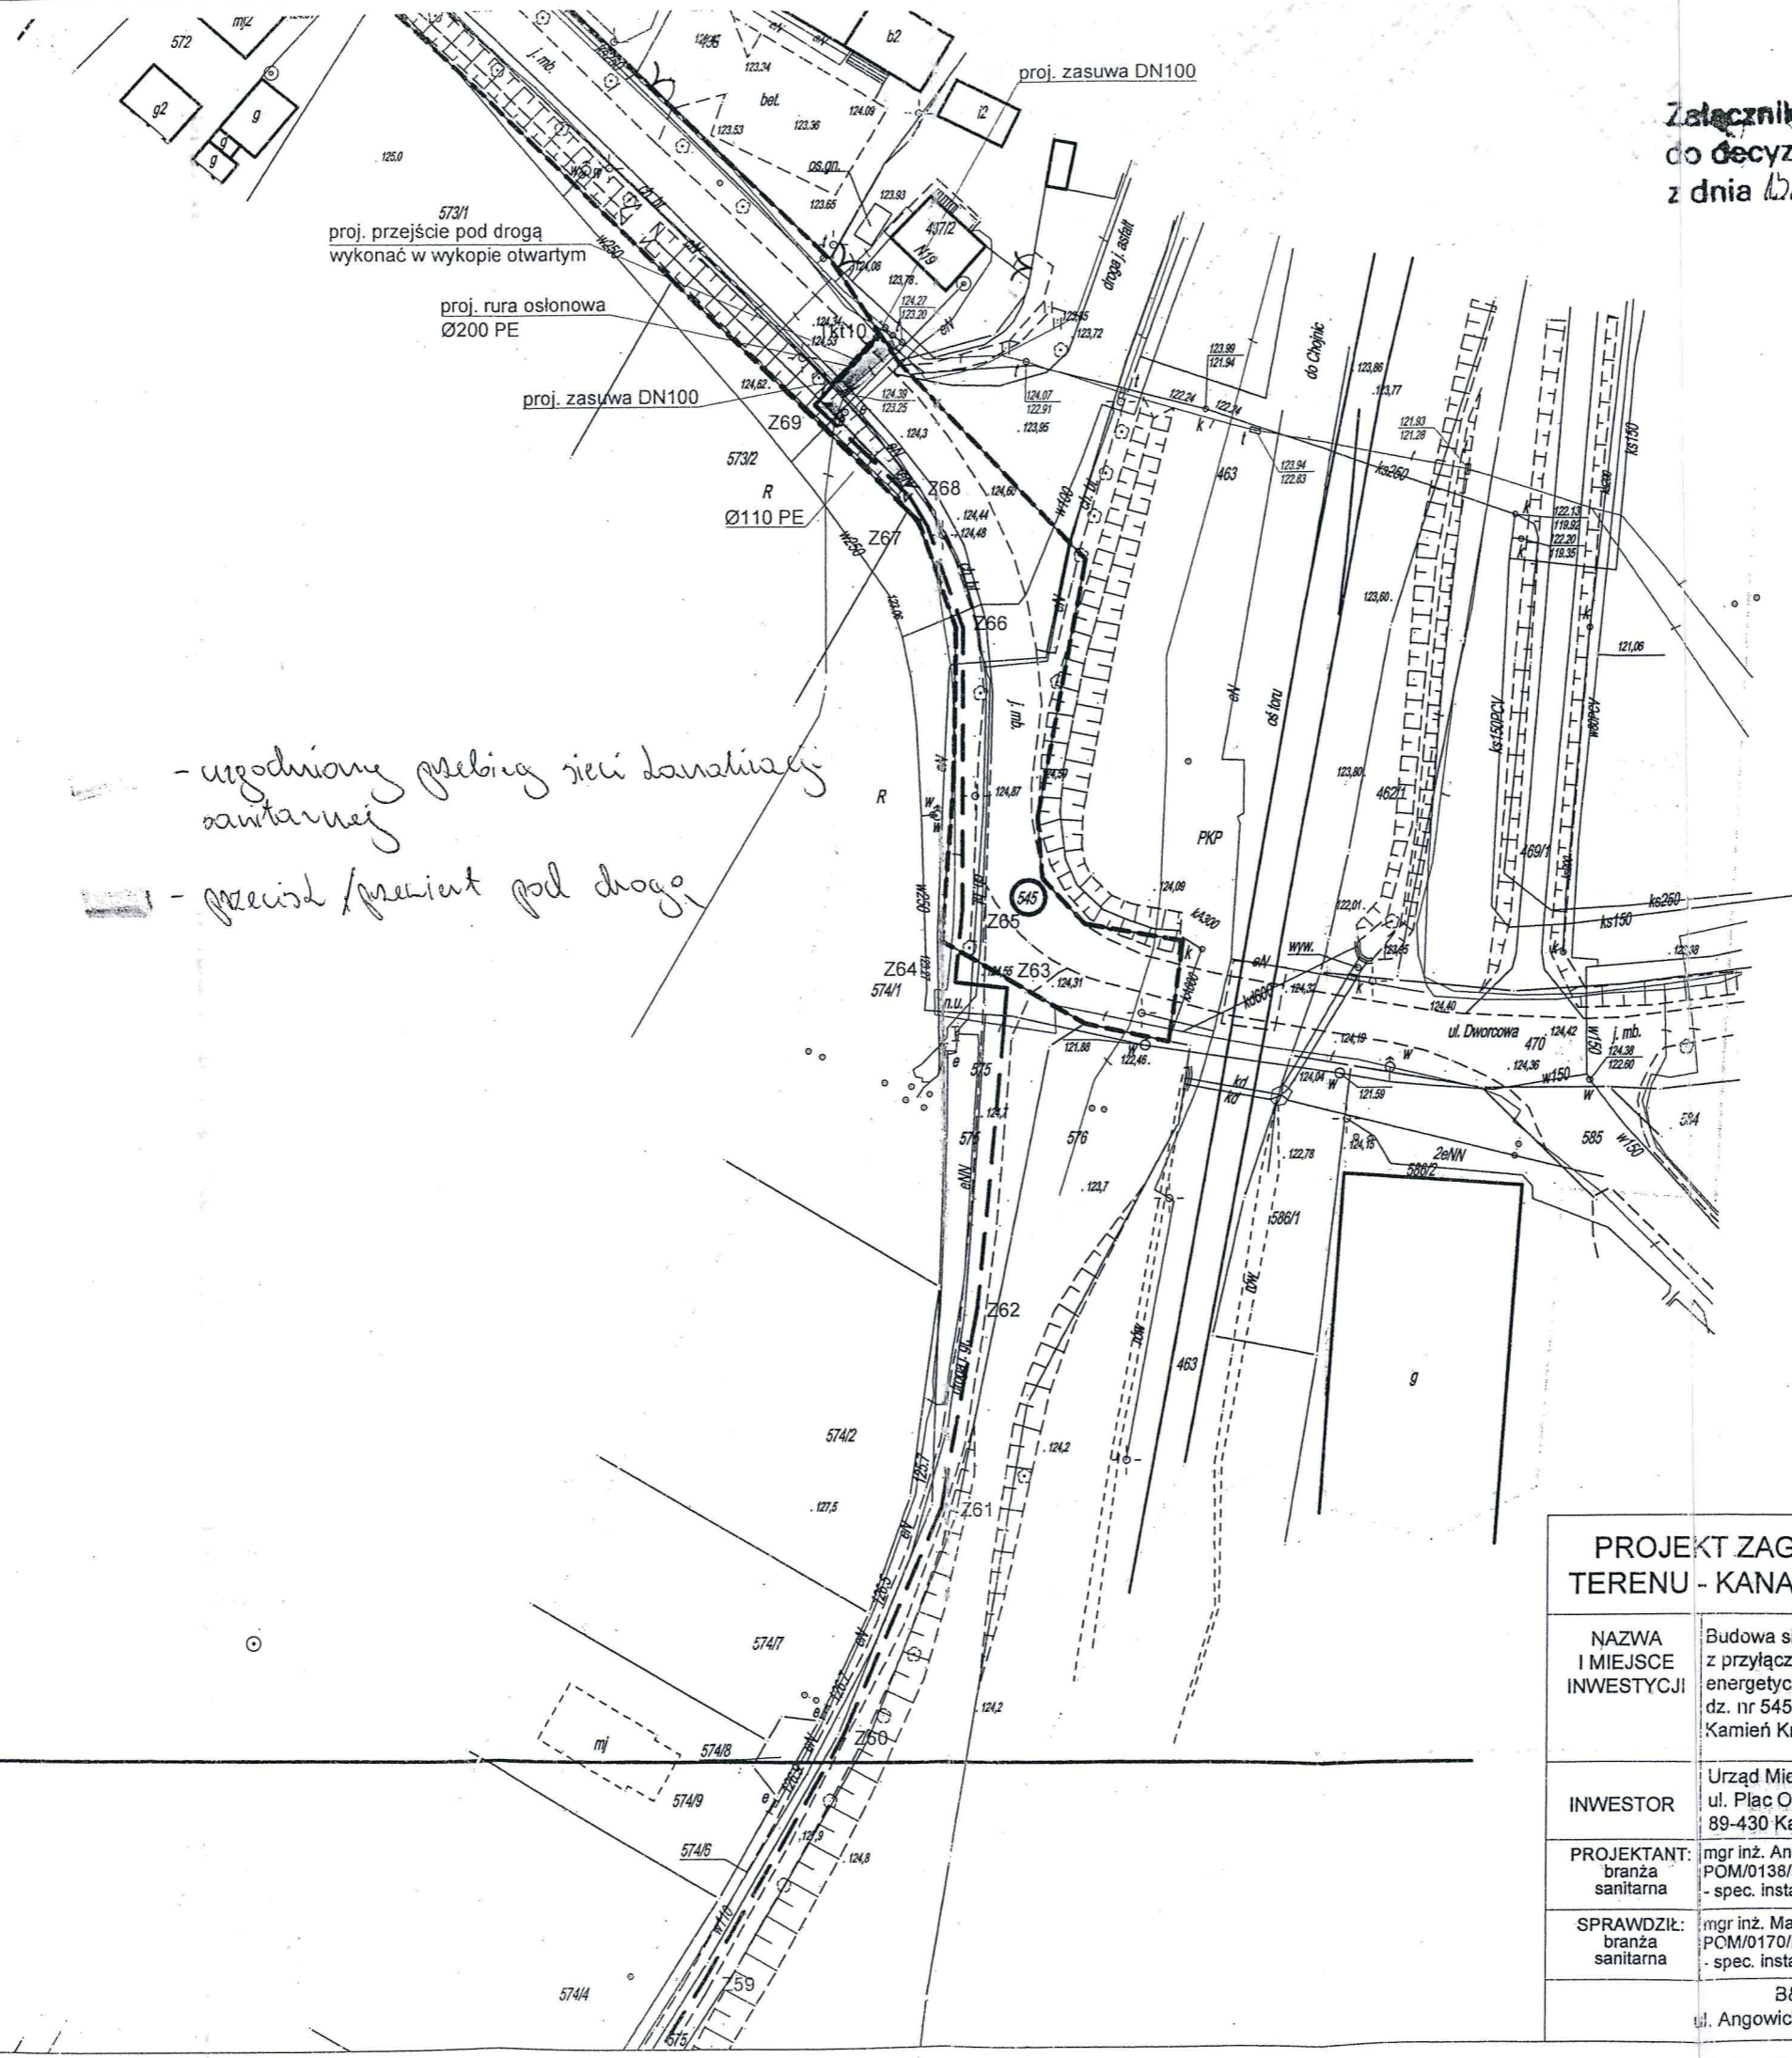

- uzgodniony przebieg sieci kanalizacji sanitarnej  

Łączy ark. nr 9

Ark. nr 8

PROJEKT ZAGOSPODAROWANIA TERENU - KANALIZACJA SANITARNA		Skala: 1:1000
NAZWA I MIEJSCE INWESTYCJI		BRANŻA: SANITARNA
INWESTOR		Podpis
PROJEKTANT:		Data: 2015.12.30
SPRAWDZIŁ:		Data: 2015.12.30
B&B Jan Burglin, ul. Angowicka 68a, 89-600 Chojnice		NR RYS. PZT1

Budowa sieci kanalizacji sanitarnej grawitacyjnej i tłocznej wraz z przyłączami, tłoczniami, przepompowniami i liniami zasilania energetycznego w miejscowości Płocicz, gm. Kamień Krajeński, dz. nr 545, obręb Płocicz 0010, jedn. ewid. 041301\_5 Kamień Krajeński

Urząd Miejski w Kamieniu Krajeńskim ul. Plac Odrodzenia 3 89-430 Kamień Krajeński

mgr inż. Andrzej Najdowski POM/0138/POOS/04 - spec. instalacyjno-inżynieryjna

mgr inż. Marek Najdowski POM/0170/PWOS/07 - spec. instalacyjno-inżynieryjna



podpis .....

## DECYZJA

Na podstawie art. 39 ust. 3, 3a, 4 i 5, w związku z art. 19 ust. 2 pkt 3) ustawy z dnia 21 marca 1985 r. o drogach publicznych (Dz. U. z 2015 r., poz. 460 z późn. zm.), art. 104 ustawy z dnia 14 czerwca 1960 r. Kodeks postępowania administracyjnego (tekst jedn.: Dz. U. z 2016 r., poz. 23) oraz Uchwały Nr 109/272/2014 Zarządu Powiatu w Sępólnie Krajeńskim z dnia 30 czerwca 2014 r. w sprawie upoważnienia dla dyrektora Zarządu Drogowego w Sępólnie Krajeńskim do załatwiania spraw należących do kompetencji zarządcy drogi, w tym do wydawania decyzji administracyjnych i postanowień,

### po rozpatrzeniu sprawy z wniosku

z dnia: 26.04.2016 r. (data wpływu: 28.04.2016 r.);  
dotyczącego: uzgodnienia lokalizacji sieci kanalizacji sanitarnej grawitacyjnej i tłocznej wraz z przyłączami w pasie drogowym drogi publicznej kategorii powiatowej klasy L nr 1118C relacji Płocicz – Piaseczno, na działkach o n-rach ewid. 107/2 i 505, obręb ewid. Płocicz, gm. Kamień Krajeński, w związku z inwestycją pn.: „Budowa sieci kanalizacji sanitarnej grawitacyjnej i tłocznej wraz z przyłączami, tłoczniami, przepompowniami i liniami zasilania energetycznego w miejscowości Płocicz, gm. Kamień Krajeński”;

przedstawionego pismem znak: n/d;  
przez: Pana Jana Burglina;  
ul. Angowicka 68a;  
89-600 Chojnice;

działającego w imieniu: Inwestora, tj. Gminy Kamień Krajeński;  
z siedzibą przy placu Odrodzenia 3;  
89-430 Kamień Krajeński,

### zezwalam

na lokalizację urządzeń niezwiązanych z potrzebami zarządzania drogami lub potrzebami ruchu drogowego w pasie drogowym drogi publicznej kategorii powiatowej jw., na działkach o n-rach ewid. 107/2 i 505, obręb ewid. Płocicz, gm. Kamień Krajeński, powiat sępoleński, województwo kujawsko - pomorskie, tj. elementów sieci kanalizacji sanitarnej

### i ustalam jednocześnie warunki zezwolenia:

- roboty będące przedmiotem wniosku należy projektować zgodnie z treścią obowiązujących przepisów;
- projektowany kolektor sanitarny nie może w żaden sposób ingerować w konstrukcję istniejących przepustów drogowych;
- jeżeli z jakichkolwiek względów spełnienie warunku z podpunktu "b)" okaże się niemożliwe, należy zaprojektować kompleksową przebudowę przepustów, o których mowa;
- proponowany w treści załączników 1a) i 1b) przebieg projektowanego kolektora kanalizacji sanitarnej należy zweryfikować i w miarę możliwości dokonać zmian gwarantujących jego ułożenie w sposób jednoznaczny w całości poza osią jezdni;



- e) każda studnia lokowana w jezdni drogi musi być bezwzględnie posadowiona poza jej osią na fundamentowej płycie dennej i musi być wyposażona – w zależności od zastosowanych w rozwiązaniach projektowych systemów produkcyjnych – w pierścień odciążający lub alternatywnie w stożek lub adapter odciążający podtrzymujący jej zwieńczenie;
- f) w przypadku projektowania robót w obszarze jezdni drogi, jako przewidzianych do realizacji w technologii wykopu otwartego, w rozwiązaniach projektowych należy uwzględnić - po uprzednim mechanicznym sfrezowaniu istniejącej warstwy ścieralnej na głębokość do 4 cm, na całej długości i szerokości jezdni, pod którą będą lokowane projektowane urządzenia obce - wykonanie na powierzchni zagęszczonej zasypki wykopu:
- w-wy odsączającej o gr. min. 20 cm z piasku zwykłego;
  - podbudowy o gr. 20 cm z kruszywa łamanego stabilizowanego mechanicznie frakcji o wymiarze d/D równej 0/31,5 mm;
  - w-wy wiążącej o gr. 4 cm z betonu asfaltowego, układanej do poziomu uzyskanego po sfrezowaniu istniejącej warstwy ścieralnej,
- a następnie wykonanie na całej długości i szerokości jezdni, pod którą będą lokowane projektowane urządzenia obce:
- mechanicznego oczyszczenia przygotowanego wcześniej podłoża;
  - skropienia międzywarstwowego szybkozspadową kationową emulsją asfaltową;
  - zabezpieczenia przed powstawaniem w przyszłości w warstwie ścieralnej spękań odbitych w formie zbrojenia geosiatką;
  - w-wy ścieralnej o gr. 5 cm z betonu asfaltowego;
- g) na długości odcinków jezdni, które nie są obramowane krawężnikami, w rozwiązaniach projektowych należy przewidzieć uzupełnienie, wyprofilowanie i zagęszczenie istniejących poboczy gruntowych;
- h) kolektor i przyłącza projektować na głębokości min. 1,20 m (licząc od poziomu nawierzchni jezdni do góry rury);
- i) w przypadku rozbudowy, przebudowy lub remontu drogi, usunięcie ewentualnych kolizji urządzeń należy do ich właściciela wraz z pokryciem wszelkich kosztów, niezwłocznie po wezwaniu;
- j) Zarząd Drogowy w Sępólnie Krajeńskim nie bierze odpowiedzialności za uszkodzenia urządzeń w trakcie wszelkich robót na drodze, jeżeli urządzenia zostaną umieszczone niezgodnie z warunkami niniejszego zezwolenia;
- k) w przypadku ujawnienia uszkodzeń nawierzchni jezdni / chodników / poboczy, będących następstwem wybudowania projektowanych urządzeń, ich naprawa należy do właściciela tych urządzeń;
- l) utrzymanie urządzeń, o których mowa w niniejszej decyzji, należy do ich posiadacza;
- m) w razie przeniesienia prawa własności do w/w urządzeń, nowy właściciel przejmie na siebie zobowiązania wynikające z warunków niniejszej decyzji;
- n) przedmiotowa decyzja nie jest zezwoleniem na zajęcie pasa drogowego celem wykonania robót oraz umieszczenia urządzeń w pasie drogowym;
- o) uzgodnienie ważne jest przez okres dwóch lat.

Za zgodność kserokopii  
z oryginałem

podpis .....



Powyższe zezwolenie nie daje prawa do dysponowania nieruchomościami oznaczonymi w ewid. gruntów i budynków, jako dz. o n-rach ewid. 107/2 i 505, obręb ewid. Płocicz, gm. Kamień Krajeński, powiat sępoleński, województwo kujawsko – pomorskie, na cele budowlane związane z budową sieci kanalizacji sanitarnej.

#### UZASADNIENIE

W dniu 26 kwietnia 2016 r. (data wpływu: 28.04.2016 r.) Pan Jan Burglin, działający na mocy upoważnienia udzielonego przez Burmistrza Kamienia Krajeńskiego do występowania w imieniu Gminy Kamień Krajeński, będącej stroną w postępowaniu administracyjnym, złożył wniosek dotyczący uzgodnienia lokalizacji sieci kanalizacji sanitarnej grawitacyjnej i tłocznej wraz z przyłączami w pasie drogowym drogi publicznej kategorii powiatowej klasy L nr 1118C relacji Płocicz – Piaseczno, na działkach o n-rach ewid. 107/2 i 505, obręb ewid. Płocicz, gm. Kamień Krajeński, w związku z inwestycją pn.: „Budowa sieci kanalizacji sanitarnej grawitacyjnej i tłocznej wraz z przyłączami, tłoczniami, przepompowniami i liniami zasilania energetycznego w miejscowości Płocicz, gm. Kamień Krajeński”.

Organ I instancji, po wnikliwym rozpatrzeniu sprawy stwierdził, że zgodnie z treścią art. 39 ust. 1 pkt 1) ustawy o drogach publicznych, zabronione jest lokalizowanie m.in. obiektów i urządzeń infrastruktury technicznej niezwiązanych z potrzebami zarządzania drogami lub potrzebami ruchu drogowego. Wyjątek stanowi zapis ust. 3 w/w przepisu, zgodnie z którym w szczególnie uzasadnionych przypadkach lokalizowanie w pasie drogowym obiektów budowlanych lub urządzeń niezwiązanych z potrzebami zarządzania drogami lub potrzebami ruchu drogowego może nastąpić wyłącznie za zezwoleniem właściwego zarządcy drogi.

Z przywołanych przepisów wynika jednoznacznie, iż ustawodawca w celu ochrony pasa drogowego wprowadził zakaz umieszczania w nim w/w urządzeń. Warunkiem odstąpienia od tego zakazu jest wystąpienie w konkretnej sprawie szczególnie uzasadnionych przyczyn, czyli udzielenie zezwolenia winno mieć charakter wyjątkowy.

W uznaniu organu, w niniejszej sprawie zachodzą przesłanki określone w art. 39 ust. 3 ustawy o drogach publicznych, uzasadniające wyrażenie zgody na lokalizowanie w pasie drogowym drogi publicznej kategorii powiatowej urządzeń infrastruktury technicznej niezwiązanych z gospodarką drogową. Lokalizacja w/w sieci kanalizacji sanitarnej nie wpłynie negatywnie na funkcjonowanie układu drogowego, pod warunkiem zachowania przez Inwestora rygorów narzuconych w niniejszej decyzji.

Brak alternatywnych rozwiązań sankcjonuje uzasadnienie szczególności przypadku.

W związku z powyższym postanowiono jak w sentencji.

Za zgodność kserokopii  
z oryginałem

podpis .....

Z up. Zarządu Powiatu

inż. Edwin Eckert  
Dyrektor Zarządu Drogowego

#### POUCZENIE

Na podstawie art. 39 ust. 3a ustawy o drogach publicznych poucza się Inwestora o dopełnieniu obowiązku:

- uzyskania pozwolenia na budowę lub zgłoszenia budowy albo wykonywania robót budowlanych;



- b) uzgodnienia opracowanego projektu sieci kanalizacji sanitarnej w tut. Zarządzie Drogowym, przed uzyskaniem pozwolenia na budowę;
- c) uzyskanie zezwolenia tut. Zarządu Drogowego na zajęcie pasa drogowego, dotyczącego prowadzenia robót w pasie drogowym i na umieszczenie w nim elementów sieci kanalizacji sanitarnej.

Nie wypełnienie przez Inwestora obowiązku dopełnienia warunków narzuconych w niniejszej decyzji, skutkować będzie zastosowaniem art. 162 Kodeksu postępowania administracyjnego, tj. uchYLENIEM, bądź wygaśnięciem przedmiotowej decyzji administracyjnej.

Od niniejszej decyzji stronie służy odwołanie do Samorządowego Kolegium Odwoławczego w Bydgoszczy, za moim pośrednictwem, w terminie 14 dni, licząc od daty jej doręczenia.

Wniesienie odwołania zwolnione jest od opłaty skarbowej.

Zgodnie z treścią poz. 9 katalogu zwolnień do p-ktu 44) części III załącznika do ustawy z dnia 16 listopada 2006 r. o opłacie skarbowej (Dz. U. z 2015 r., poz. 783 z późn. zm.) – opłaty skarbowej nie pobrano.

Za zgodność kserokopii  
z oryginałem

podpis ..... 

**Załącznik:**

- 1. Projekt zagospodarowania terenu w skali 1:500 z proponowaną wstępnie lokalizacją sieci kanalizacji sanitarnej (rys. 1a i 1b).

**Otrzymują:**

- 1. Strona: Gmina Kamień Krajeński, z siedzibą przy placu Odrodzenia 3, 89-430 Kamień Krajeński.
- 2. a/a.



ZARZĄD DROGOWY  
w Sępólnie Kraj.  
Powiat Sępoleński  
ul. Koronowska 5  
148-89-400 Sępólno Krajeńskie  
tel. (052) 387...  
NIP 561-135-26-0. REGON 14233449

PODINSPIERATOR

*Dorosz*  
Fabian Dorosz

Załącznik nr 1a.  
do decyzji nr ZD.PA.715.01.25.2016.FD  
z dnia 22.05.2016r.

\* przebieg projektowanego kolektora kanalizacji sanitarnej  
należy zweryfikować i w miarę możliwości dokonać zmian  
gwarantujących jego ułożenie w sposób jednorodny  
w całości poza osie jezdni


Z up. Zarządu Powiatu  
*[Signature]*  
inż. Edwin Eckert  
Dyrektor Zarządu Drogowego

Za zgodność kserokopii  
z oryginałem

podpis .....  
*[Signature]*

**OZNACZENIA:**

- granica działki objętej opracowaniem
- 117 numer działki
- projektowana kanalizacja sanitarne grawitacyjna
- - - projektowana kanalizacja sanitarne tłoczna
- o projektowana studzienka rewizyjna na sieci
- projektowana studzienka rewizyjna na przyłączy

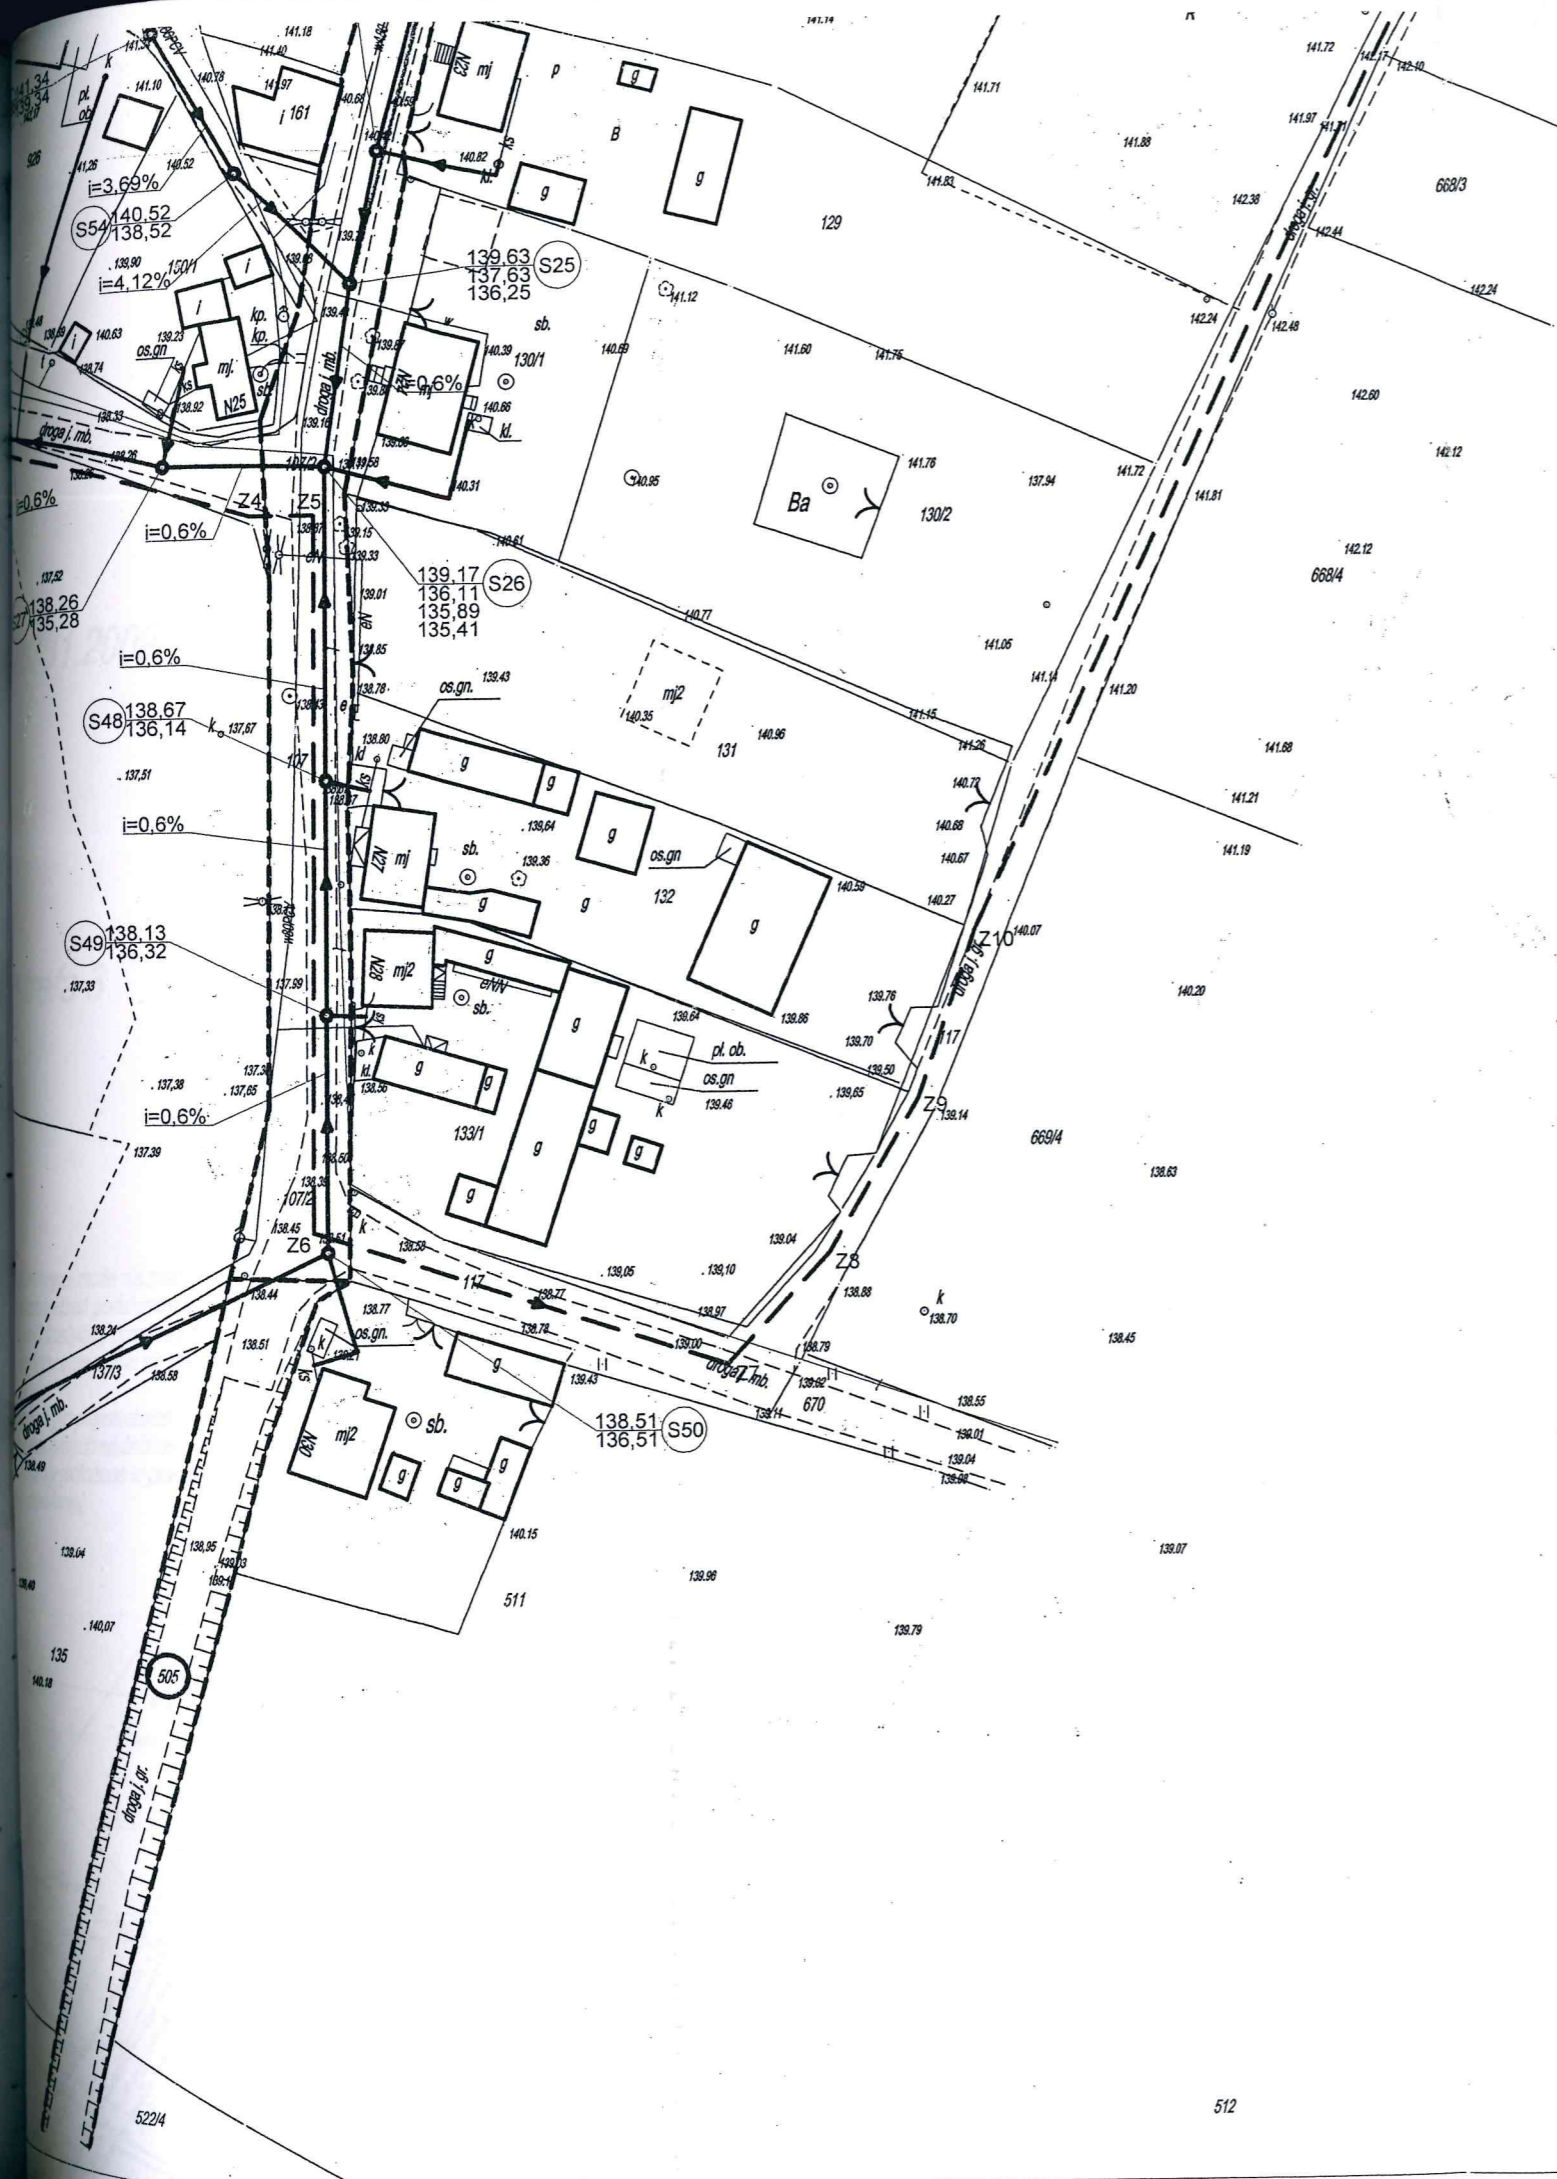

<b>PROJEKT ZAGOSPODAROWANIA TERENU - KANALIZACJA SANITARNA</b>		Skala: 1:1000
		BRANŻA: SANITARNA
NAZWA I MIEJSCE INWESTYCJI	Budowa sieci kanalizacji sanitarnej grawitacyjnej i tłocznej wraz z przyłączami, tłoczniami, przepompowniami i liniami zasilania energetycznego w miejscowości Płocicz, gm. Kamień Krajeński, dz. nr 107/1, 107/2 i 505, obręb Płocicz 0010, jedn. ewid. 041301_5 Kamień Krajeński	
INWESTOR	Urząd Miejski w Kamieniu Krajeńskim ul. Plac Odrodzenia 3 89-430 Kamień Krajeński	
PROJEKTANT: branża sanitarne	mgr inż. Andrzej Najdowski POM/138/POOS/04 - spec. instalacyjno-inżynieryjna	Podpis Data: 2015.12.30
SPRAWDZIŁ: branża sanitarne	mgr inż. Marek Najdowski POM/0170/PWOS/07 - spec. instalacyjno-inżynieryjna	Podpis Data: 2015.12.30
B&B Jan Burglin, ul. Angowicka 68a, 89-600 Chojnice		NR RYS. <b>PZT1</b>



ZARZĄD DROGOWY  
 w Sępólnie Kraj.  
 Powiat Sępoleński  
 ul. Koronowska 5  
 89-400 Sępólno Krajeńskie  
 tel. (052) 388 12 07  
 NIP 561-133-56-17 Regon 092503449

PODINSPEKTOR  
*Doros*  
 Fabian Dorosz

Załącznik nr 1.b...  
 do decyzji nr ZD.RR.715.01.25.2016.FD  
 z dnia 20.05.2016r.....

0.731.2009



strefa 3

\* przebieg zaprojektowanego kolektora kanalizacji sanitarnej należy zweryfikować i w miarę możliwości dokonać zmian gwarantujących jego ulokowanie w sposób jednoznaczny i całościowo poza osią jezdni

Z up. Zarządu Powiatu  
*Eckert*  
 inż. Edwin Eckert  
 Dyrektor Zarządu Drogowego

Za zgodność kserokopii  
 z oryginałem  
 podpis .....

Wskazano, że mapa może nie zawierać  
 mapy urządzeń podziemnych,  
 innych instytucji branżowych  
 pomiaru ujawnienie nie jest możliwe.  
 Nie było poprzedzone  
 ewentualnych służebności  
 na gruncie położone w granicach  
 budowlanej

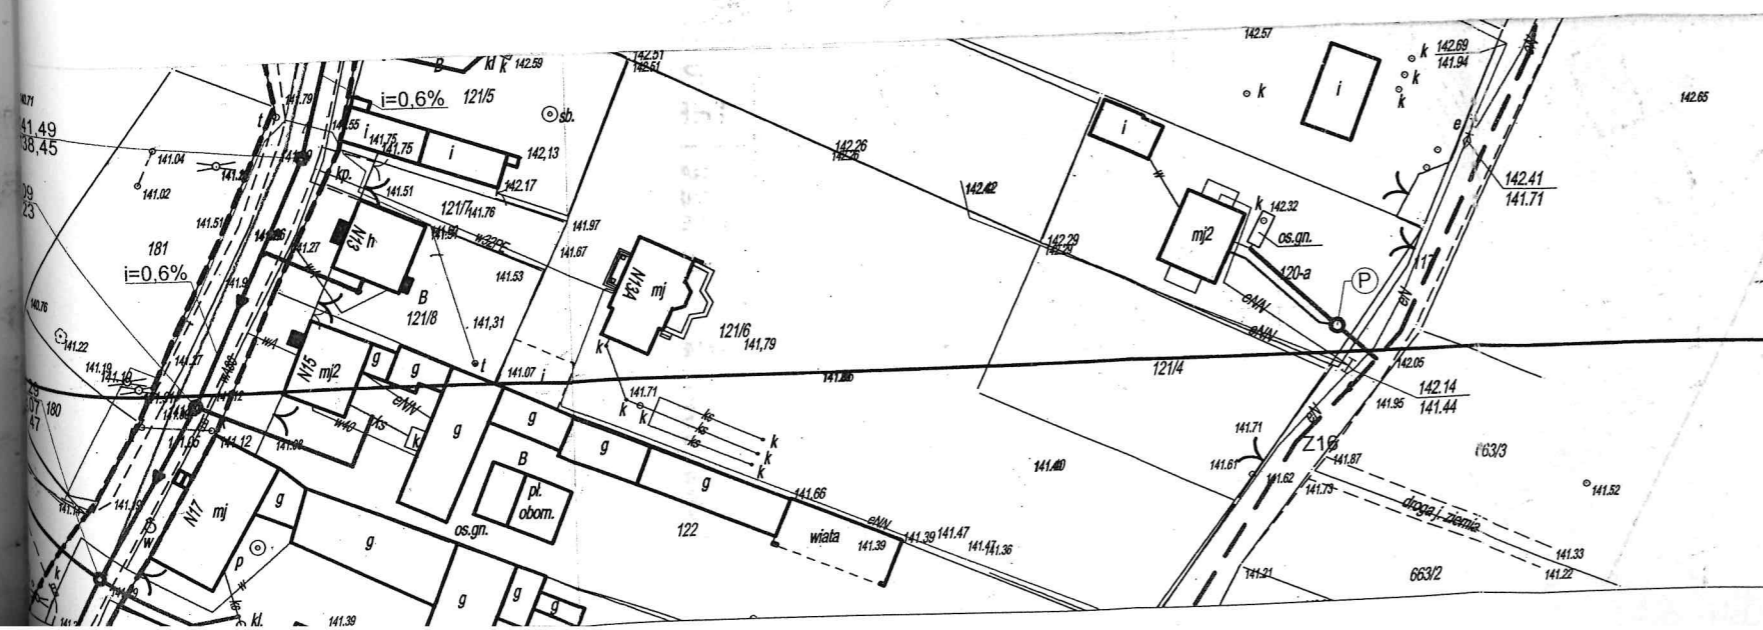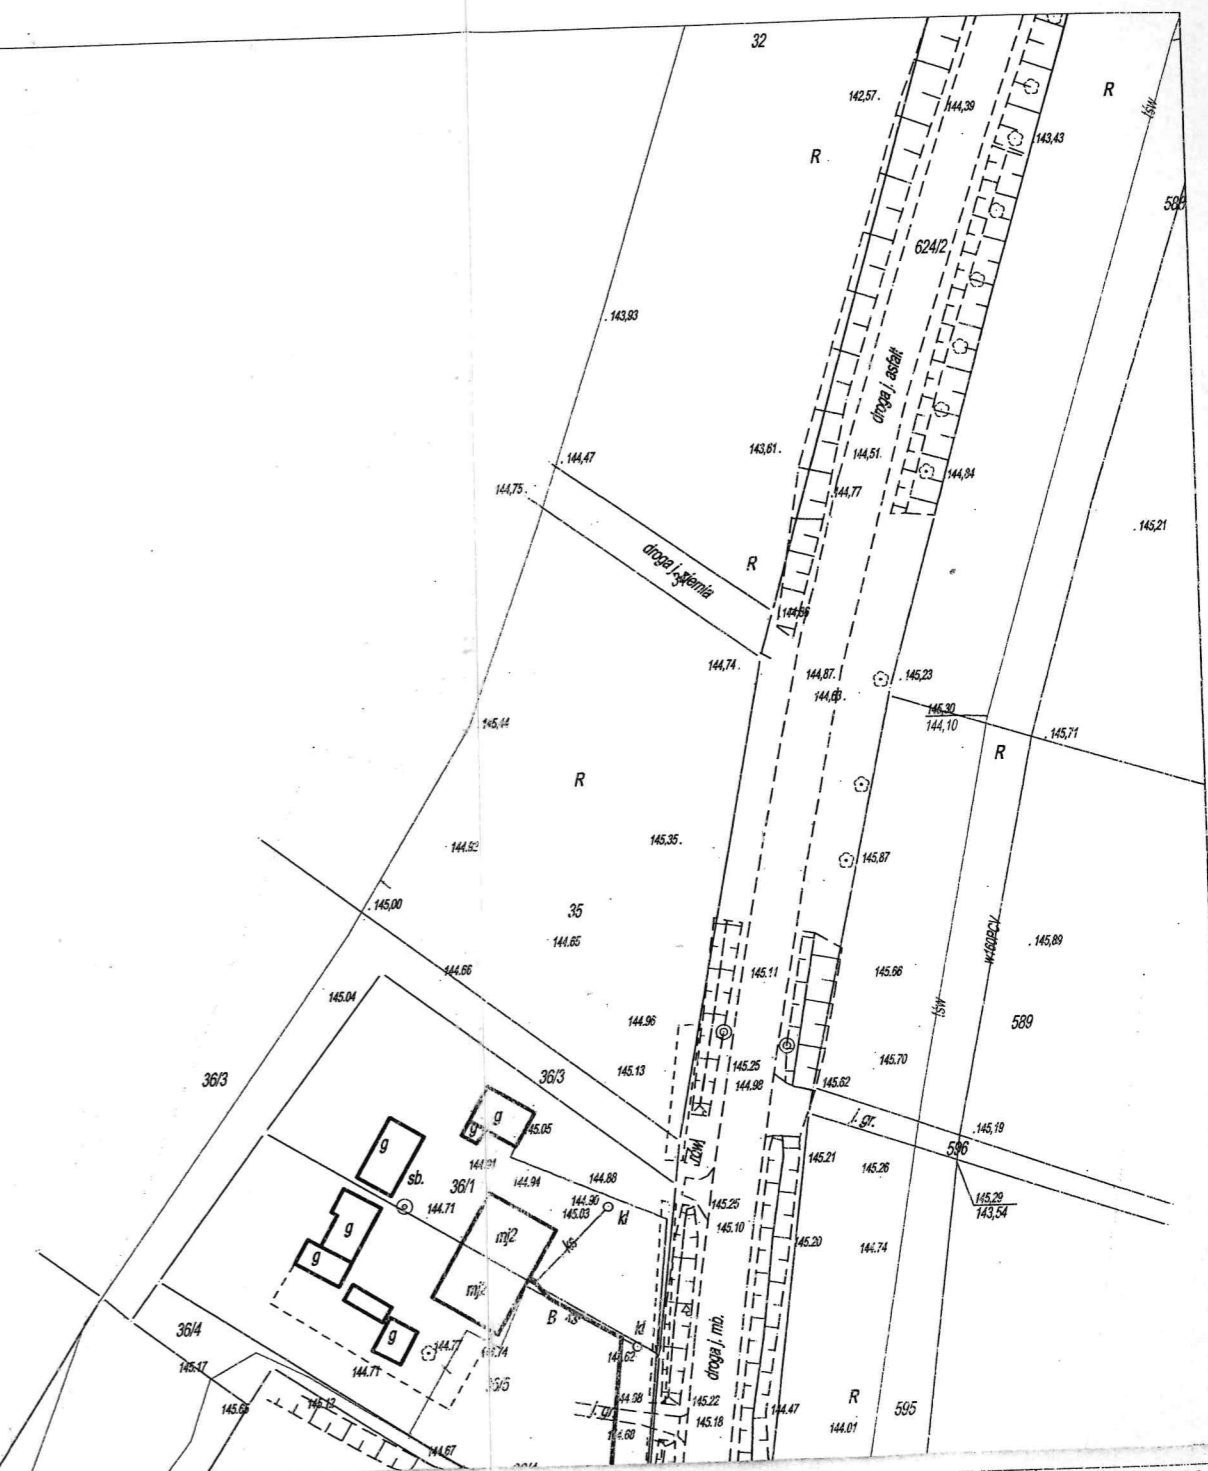

Łączy ark. nr 2  
 Ark. nr 1

<b>PROJEKT ZAGOSPODAROWANIA TERENU - KANALIZACJA SANITARNA</b>		Skala: 1:1000
NAZWA I MIEJSCE INWESTYCJI: Budowa sieci kanalizacji sanitarnej grawitacyjnej i tłocznej wraz z przyłączami, tłoczniami, przepompowniami i liniami zasilania energetycznego w miejscowości Płocicz, gm. Kamień Krajeński, dz. nr 107/1, 107/2 i 505, obręb Płocicz 0010, jedn. ewid. 041301_5 Kamień Krajeński		BRANŻA: SANITARNA
INWESTOR:	Urząd Miejski w Kamieniu Krajeńskim ul. Plac Odrodzenia 3 89-430 Kamień Krajeński	Podpis
PROJEKTANT:	mgr inż. Andrzej Najdowski POM/0138/POOS/04 - spec. instalacyjno-inżynieryjna	Data: 2015.12.30 Podpis
SPRAWDZIŁ:	mgr inż. Marek Najdowski POM/0170/PWOS/07 - spec. instalacyjno-inżynieryjna	Data: 2015.12.30 Podpis
B&B Jan Burglin, ul. Angowicka 68a, 89-600 Chojnice		NR RYS. PZT2



# ZARZĄD DROGOWY W SĘPÓLNIE KRAJEŃSKIM POWIAT SĘPOLEŃSKI

NIP: 561-133-56-37

REGON: 092363449



ul. Koronowska 5  
89-400 Sępólno Krajeńskie  
woj. kujawsko-pomorskie

tel./fax.: 52 3881202  
Główny Księgowy: 52 3881201  
Dyrektor: 52 3881200

Bank Spółdzielczy  
w Więcborku  
86 8162 0003 0000 4398 2000 0020



e-mail: zdssep@op.pl

www.zd-sepolno.lo.pl

www.bis 213 lo.pl

Sępólno Krajeńskie, 20 lipca 2016 r.

ZD-RR.713.01.42.2016.OE

## Po rozpatrzeniu sprawy z wniosku

*z dnia:* 18.06.2016 r. (data wpływu do tut. Zarządu Drogowego: 22.06.2016 r.);

*dotyczącego:* zaopiniowania wyciągu z projektu budowlanego opracowanego dla zadania pn.: „Budowa sieci kanalizacji sanitarnej grawitacyjnej i tłocznej wraz z przyłączami, tłoczniami, przepompowniami i liniami zasilania energetycznego, w m. Płocicz, gm. Kamień Krajeński”, w zakresie pasa drogowego DP nr 1118 C relacji Płocicz – Piaseczno, tj. działek o n-rach ewid.: 107/2 i 505, obręb ewid. Płocicz;

*przedstawionego pismem znak:* nd.;

*przez:* Pana Jana Burglina  
reprezentującego pracownię projektową „B&B” Jan Burglin,  
ul. Angowicka 68 a, 89-600 Chojnice;

*działającego, na mocy udzielonego pełnomocnictwa, w imieniu:* Gminy Kamień Krajeński  
z siedzibą przy pl. Odrodzenia 3,  
89-430 Kamień Krajeński

oraz po stwierdzeniu zgodności ww. wyciągu z warunkami decyzji nr ZD-RR.713.01.25.2016.FD dyrektora Zarządu Drogowego w Sępólnie Krajeńskim z dnia 30 maja 2016 r.,

## uzgadniam

wyciąg z projektu budowlanego obejmującego swoim zakresem zadanie pn.: „Budowa sieci kanalizacji sanitarnej grawitacyjnej i tłocznej wraz z przyłączami, tłoczniami, przepompowniami i liniami zasilania energetycznego, w m. Płocicz, gm. Kamień Krajeński”, w zakresie dotyczącym pasa drogowego drogi publicznej kategorii powiatowej nr 1118 C relacji Płocicz – Piaseczno, usytuowanego w województwie kujawsko – pomorskim, powiat sępoleński, gmina Kamień Krajeński, jednostka ewid. Kamień Krajeński, obręb ewid. Płocicz, na działkach o n-rach ewid.: 107/2 i 505., zgodnie z załącznikami graficznymi nr 1 ÷ 5 do niniejszego pisma.

Jednocześnie wyrażam zgodę do dysponowania nieruchomościami zlokalizowanymi w województwie kujawsko – pomorskim, powiat sępoleński, gmina Kamień Krajeński, jednostka ewid. Kamień Krajeński, obręb ewid. Płocicz, oznaczonymi jako działki o n-rach ewid.: 107/2 i 505, na cele budowlane związane z realizacją przedmiotowej inwestycji.

Za zgodność kserokopii  
z oryginałem

podpis .....

Zap. Zarządu Powiatu

inż. Edwin Eckert  
Dyrektor Zarządu Drogowego



Załącznik nr 1/5  
 do decyzji nr 2.D-RR.713.01.42.2016.OE  
 z dnia 20. lipca 2016r.

ZARZĄD DROGOWY  
 tel. (52) 388 12 07  
 NIP 561-173-96-47 Regon 142533449

PODINSPEKTOR

*Olga Kober*


Ugodzono w zakresie pasa  
 drogowego DP M18C (dz. 107/2 i 505,  
 obręb ewid. Płocicz)

Z up. Zarządu Powiatu

*Edwin Eckert*  
 inż. Edwin Eckert  
 Dyrektor Zarządu Drogowego

Za zgodność kserokopii  
 z oryginałem

podpis .....

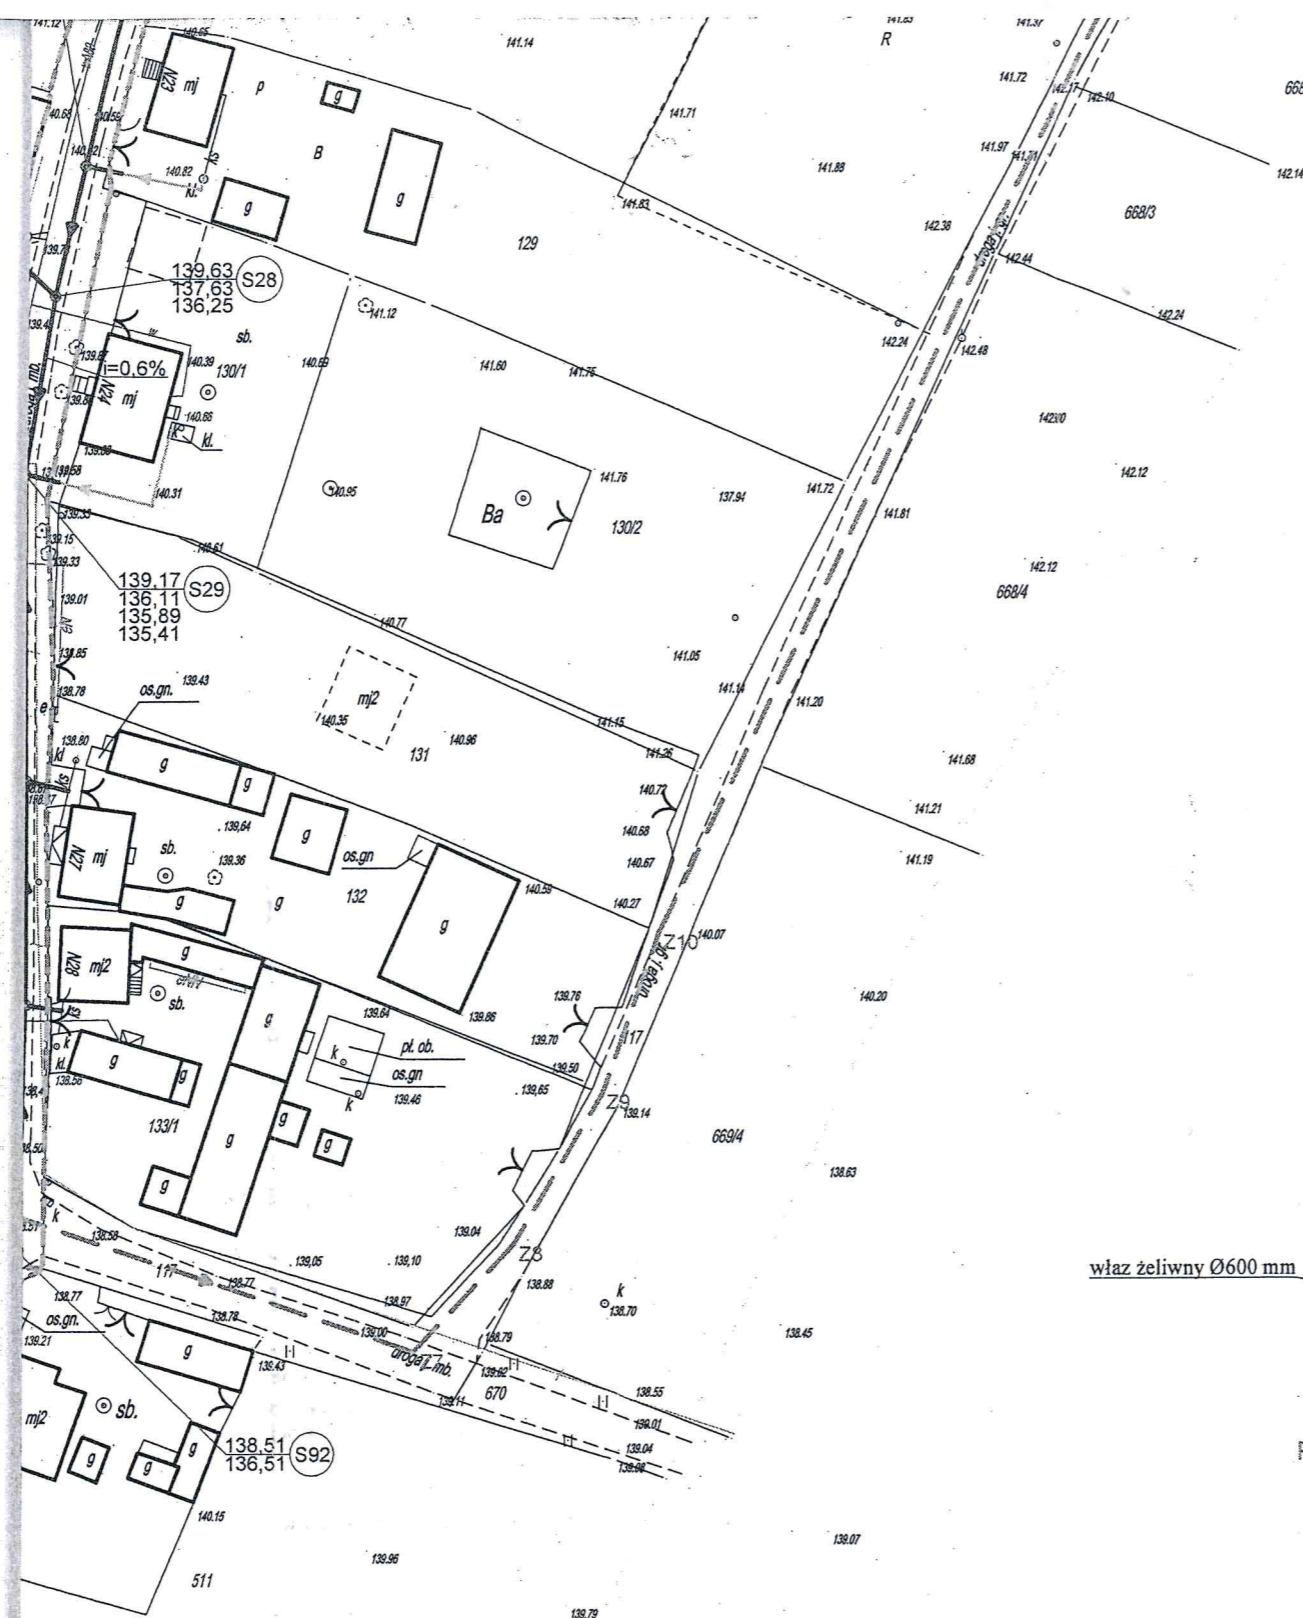


**OZNACZENIA:**

- granica działki objętej opracowaniem
- 117 numer działki
- zakres opracowania
- projektowana sieć i przyłącza kanalizacji sanitarnej grawitacyjnej
- projektowana zewn. instalacja kanalizacji sanitarnej grawitacyjnej
- projektowana sieć kanalizacji sanitarnej tłocznej
- projektowana zewn. instalacja kanalizacji sanitarnej tłocznej
- projektowana studzienka rewizyjna z kręgów beton. D=1200 mm na sieci kanalizacji sanitarnej grawitacyjnej
- projektowana studzienka rewizyjna z PP/PVC Ø425 mm na zewn. instalacji kanalizacji sanitarnej grawitacyjnej
- projektowana studzienka rewizyjna z PP/PVC Ø425 mm na przyłączy/sieci kanalizacji sanitarnej grawitacyjnej
- P1, P2 projektowane tłocznie ścieków
- P3 projektowana przepompownia ścieków
- P projektowana przydomowa przepompownia ścieków

PROJEKT ZAGOSPODAROWANIA TERENU - KANALIZACJA SANITARNA		Skala: 1:1000
		BRANŻA: SANITARNA
NAZWA I MIEJSCE INWESTYCJI	Budowa sieci kanalizacji sanitarnej grawitacyjnej i tłocznej wraz z przyłączami, tłoczniami, przepompowniami i liniami zasilania energetycznego w miejscowości Płocicz, gm. Kamień Krajeński, dz. nr 107/2 i 505, obręb Płocicz 0010, jedn. ewid. 041301_5 Kamień Krajeński	
INWESTOR	Urząd Miejski w Kamieniu Krajeńskim ul. Plac Odrodzenia 3 89-430 Kamień Krajeński	
PROJEKTANT: branża sanitarna	mgr inż. Andrzej Najdowski POM/0138/POOS/04 - spec. instalacyjno-inżynieryjna	Podpis Data: 2016.05.23
SPRAWDZIŁ: branża sanitarna	mgr inż. Marek Najdowski POM/0170/PWOS/07 - spec. instalacyjno-inżynieryjna	Podpis Data: 2016.05.23
B&B Jan Burglin, ul. Angowicka 68a, 89-600 Chojnice		NR RYS. PZT1



Załącznik nr 2/5  
do Pisma nr 20-RR.713-01.42-2016-CE  

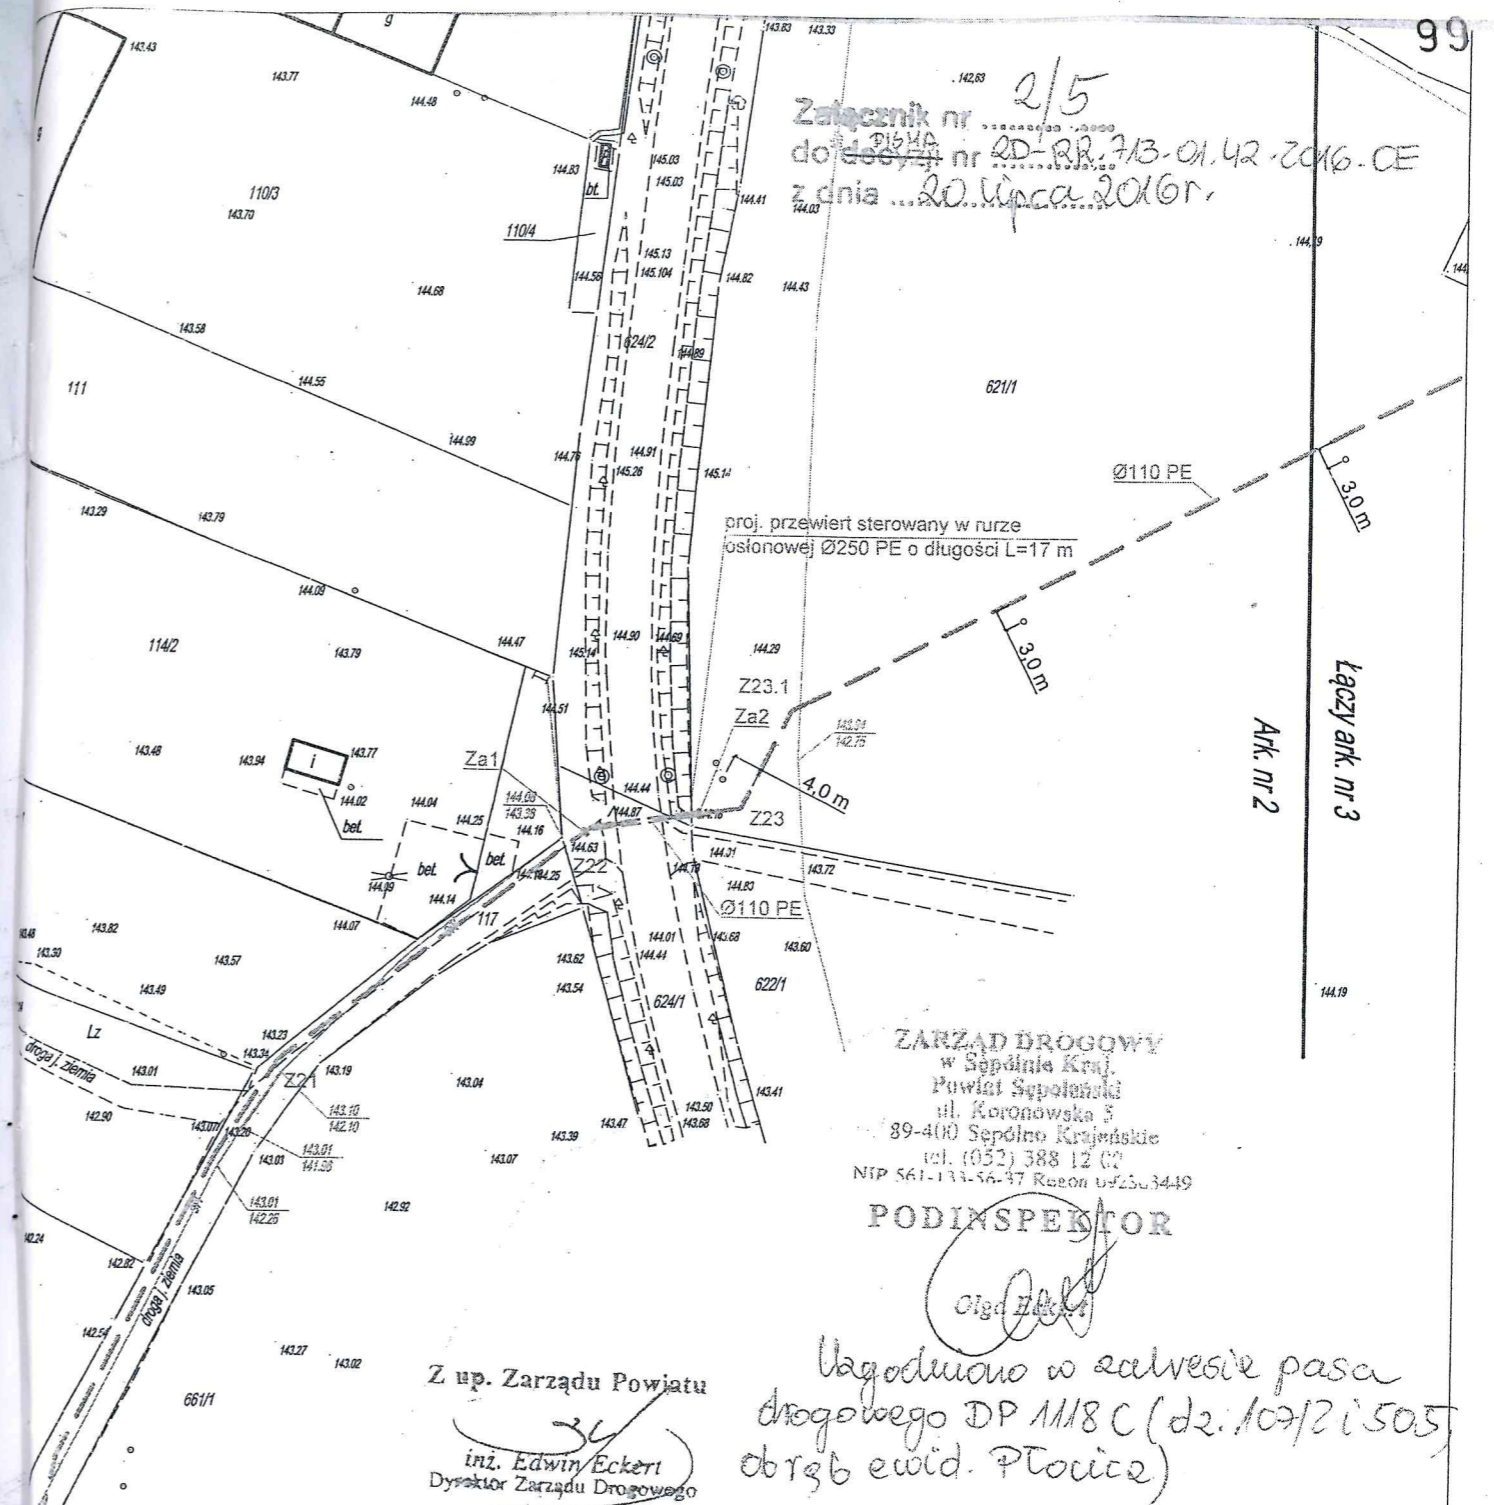

ZARZĄD DRÓGOWY  
w Sępólnie Krajeńskim  
Powiat Sępoleński  
ul. Koronowska 5  
89-400 Sępólno Krajeńskie  
tel. (052) 388 12 02  
NIP 561-133-56-47 KRS 00003449

PODINSPEKTOR

*Edwin Eckerl*

Z up. Zarządu Powiatu  
inż. Edwin Eckerl  
Dyrektor Zarządu Drogowego

Ugodniono w zakresie pasa  
drogowego DP M18 C (dz. 107/2 i 505)  
obręb ewid. Płocicz

Za zgodność kserokopii z oryginałem

podpis .....




<b>PROJEKT ZAGOSPODAROWANIA TERENU - KANALIZACJA SANITARNA</b>		Skala: 1:1000
NAZWA I MIEJSCE INWESTYCJI Budowa sieci kanalizacji sanitarnej grawitacyjnej i tłocznej wraz z przyłączami, tłoczniami, przepompowniami i liniami zasilania energetycznego w miejscowości Płocicz, gm. Kamień Krajeński, dz. nr 107/2 i 505, obręb Płocicz 0010, jedn. ewid. 041301_5 Kamień Krajeński		BRANŻA: SANITARNA
INWESTOR	Urząd Miejski w Kamieniu Krajeńskim ul. Plac Odrodzenia 3 89-430 Kamień Krajeński	
PROJEKTANT: branża sanitarna	mgr inż. Andrzej Najdowski POM/0138/POOS/04 - spec. instalacyjno-inżynierska	Podpis Data: 2016.05.23
SPRAWDZIŁ: branża sanitarna	mgr inż. Marek Najdowski POM/0170/PWOS/07 - spec. instalacyjno-inżynierska	Podpis Data: 2016.05.23
B&B Jan Burglin, ul. Angowicka 68a, 89-600 Chojnice		NR RYS. <b>PZT2</b>



Załącznik nr 3/5  
 do decyzji nr 20.PR.713.01.12.2016.OE  
 z dnia 20.10.2016r.

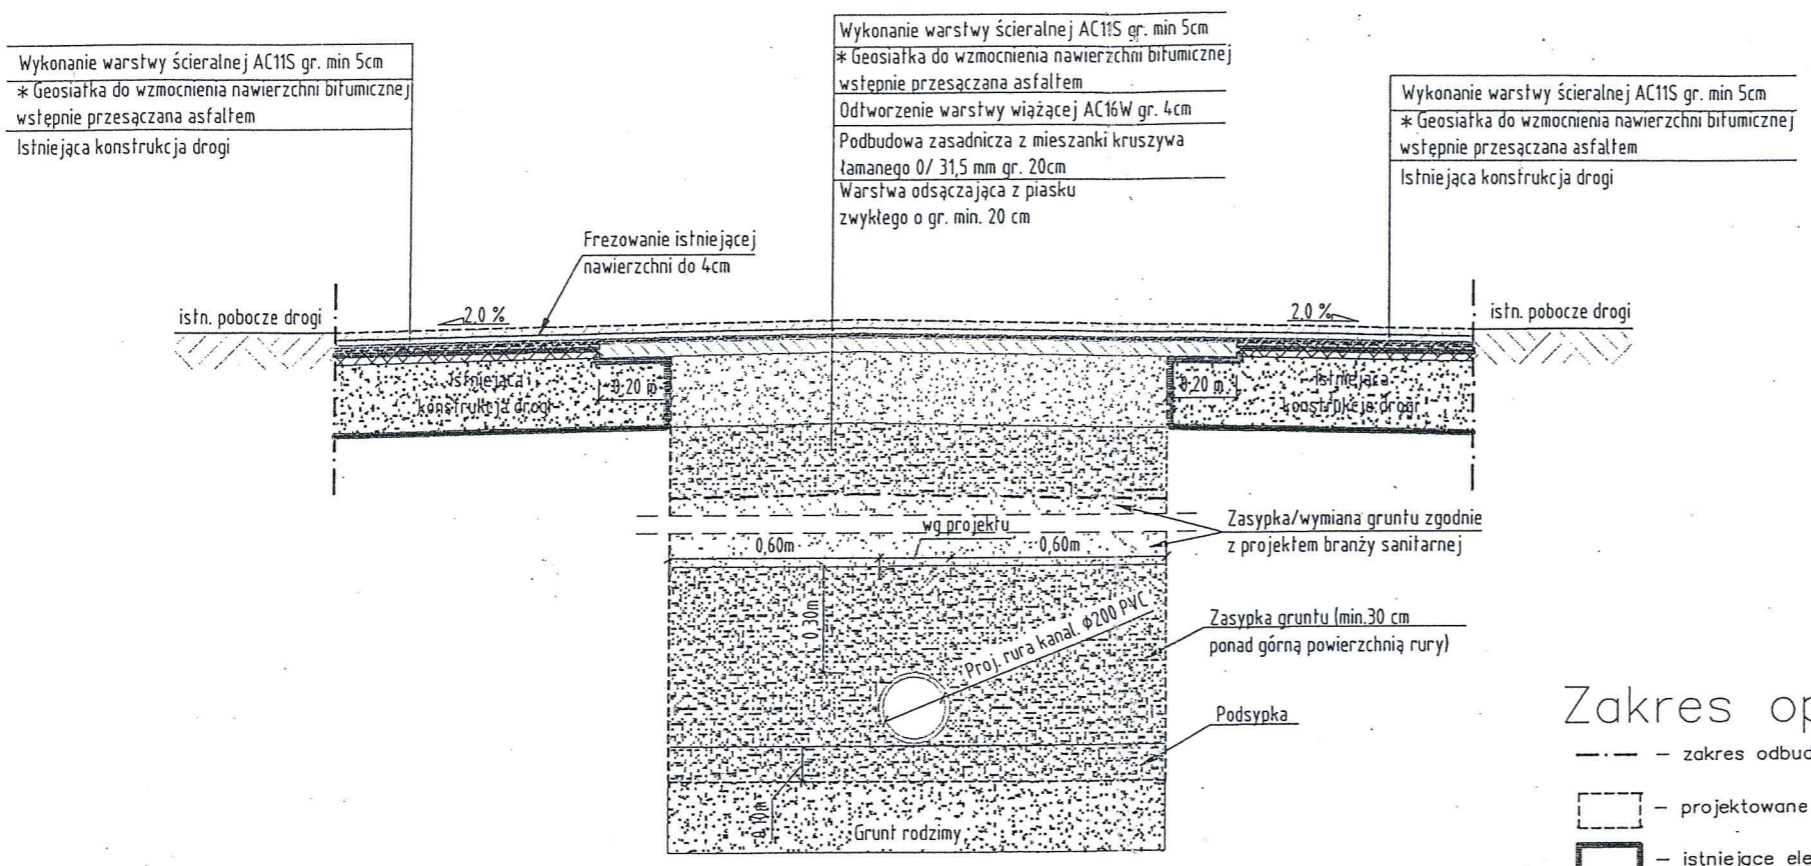

Wykonanie warstwy ścieralnej AC11S gr. min 5cm  
 \* Geosiatka do wzmocnienia nawierzchni bitumicznej  
 wstępnie przesączana asfaltem  
 Istniejąca konstrukcja drogi

Wykonanie warstwy ścieralnej AC11S gr. min 5cm  
 \* Geosiatka do wzmocnienia nawierzchni bitumicznej  
 wstępnie przesączana asfaltem  
 Odtworzenie warstwy wiążącej AC16W gr. 4cm  
 Podbudowa zasadnicza z mieszanki kruszywa  
 łamanego 0/31,5 mm gr. 20cm  
 Warstwa odsączająca z piasku  
 zwykłego o gr. min. 20 cm

Wykonanie warstwy ścieralnej AC11S gr. min 5cm  
 \* Geosiatka do wzmocnienia nawierzchni bitumicznej  
 wstępnie przesączana asfaltem  
 Istniejąca konstrukcja drogi

ZARZĄD DROGOWY  
 w Sępólnie Kraj.  
 Powiat Sępoleński  
 ul. Karłowicza 5  
 89-400 Sępólno Krajeńskie  
 tel. (052) 388 12 07  
 NIP 561-135-56-37 REGON 142533419

PODINSPEKTOR  
*Edwin Eckert*

Uzgodnienie w zakresie  
 pasa drogowego DP 1118C  
 (działki: 107/2 i 505, PŁOCICZ)  
 Z up. Zarządu Powiatu  
*Edwin Eckert*  
 Dyrektor Zarządu Drogowego

Zakres opracowania:  
 - - - - - zakres odbudowy drogi  
 [Symbol] - projektowane elementy drogi i kanalizacji  
 [Symbol] - istniejące elementy drogi  
 [Symbol] - istniejąca nawierzchnia drogi do sfrezowania do 4cm

Podstawowe dane techniczne geosiatki:  
 Podstawowy materiał - włókno szklane (podłużne)  
 - włókno węglowe (poprzeczne)

\* Wytrzymałość geosiatki na rozciąganie:  
 - w kierunku poprzecznym 200 kN/m (przy wydłużeniu 1,5%),  
 - w kierunku podłużnym 120 kN/m (przy wydłużeniu 3%)

UWAGI:

- pobocza gruntowe należy uzupełnić, wyprofilować i zagęścić
- dla przyłączy prowadzonych w nawierzchni chodnika należy odtworzyć konstrukcję chodnika tj.: bet. kostka brukowa 6 cm, podsypka cementowo piaskowa 4 cm; warstwa odsączająca z piasku 10 cm; zagęszczona zasyпка / grunt wykopu


Za zgodność kserokopii  
 z oryginałem

podpis *[Signature]*

PRZEKRÓJ NORMALNY ODTWARZANEJ NAWIERZCHNI NR 1		Skala: 1:20 BRANŻA: SANITARNA
NAZWA I MIEJSCE INWESTYCJI	Budowa sieci kanalizacji sanitarnej grawitacyjnej i tłocznej wraz z przyłączami, tłoczniami, przepompowniami i liniami zasilania energetycznego w miejscowości Płocicz, gm. Kamień Krajeński, obręb Płocicz 0010, jedn. ewid. 041301_5 Kamień Krajeński	
INWESTOR	Urząd Miejski w Kamieniu Krajeńskim ul. Plac Odrodzenia 3 89-430 Kamień Krajeński	
PROJEKTANT branża sanitarna	inż. inż. Andrzej Najdowski POM/0138/POOS/04 spec. instalacyjno-inżynierska	Podpis Data: 2016.05.23
SPRAWDZIŁ: branża sanitarna	inż. inż. Marek Najdowski POM/0170/PWOS/07 spec. instalacyjno-inżynierska	Podpis Data: 2016.05.23
B&B Jan Burglin, ul. Angowicka 68a, 89-600 Chojnice		NR RYS. 1



Załącznik nr 4/15  
 do umowy nr 20.02.713.01.42.2016.0E  
 z dnia 20.04.2016r.

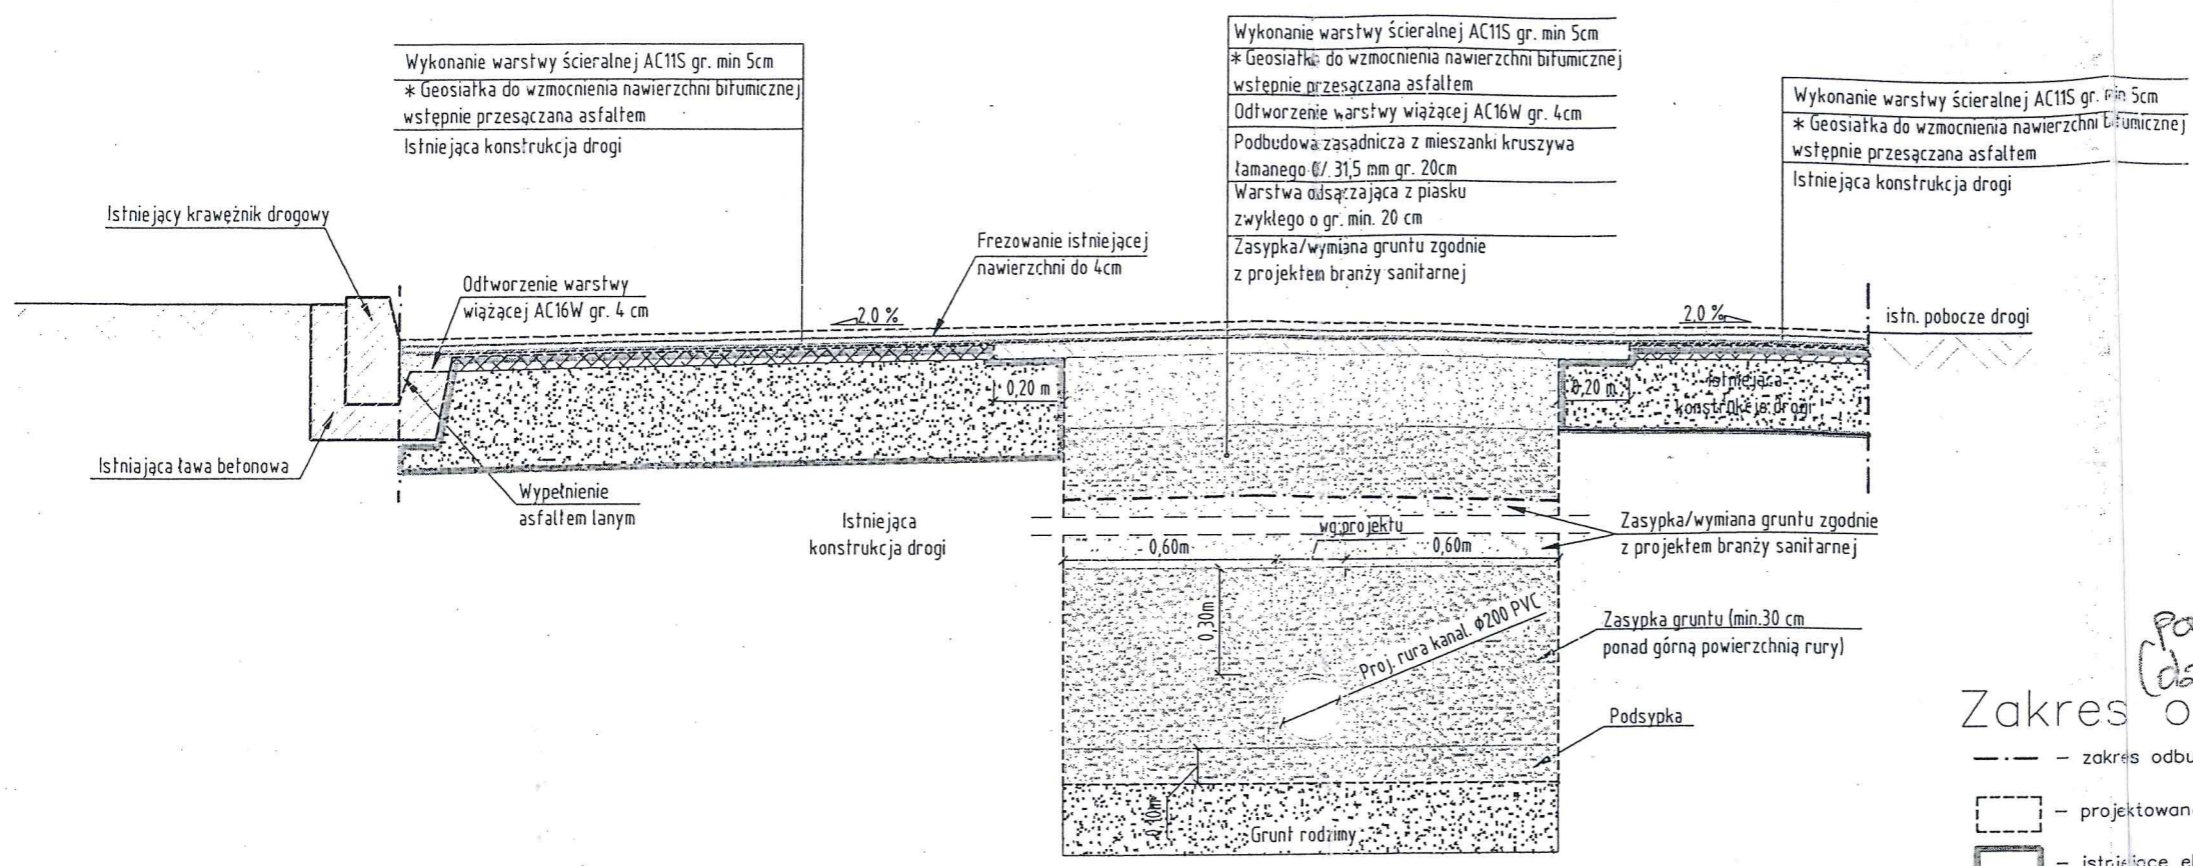

ZARZĄD DROGOWY  
 w Sępólnie Krajeńskiej  
 Powiat Sępoleński  
 ul. Koronowska 5  
 89-400 Sępólno Krajeńskie  
 tel. (052) 388 12 11  
 NIP 561-133-56-37 Regon 074303449

PODINSPEKTOR  
*Olga Ecker*

Uzgodnienie w sprawie  
 pasa drogowego DP.1118C  
 (dz. 109/2 i 505, Płocicz)

Zakres opracowania:  
 Z up. Zarządu Powiatu  
*inż. Edwin Ecker*  
 Dyrektor Zarządu Drogowego

- zakres odbudowy drogi
- - - - - projektowane elementy drogi i kanalizacji
- ▭ - istniejące elementy drogi
- ▭ - istniejąca nawierzchnia drogi do sfrezowania do 4cm

Podstawowe dane techniczne geosiatki:  
 Podstawowy materiał - włókno szklane (podłużne)  
 - włókno węglowe (poprzeczne)

- \* Wytrzymałość geosiatki na rozciąganie:  
 - w kierunku poprzecznym 200 kN/m (przy wydłużeniu 1,5%),  
 - w kierunku podłużnym 120 kN/m (przy wydłużeniu 3%)

**UWAGI:**  
 - pobocza gruntowe należy uzupełnić, wyprofilować i zagęścić  
 - dla przyłączy prowadzonych w nawierzchni chodnika należy odtworzyć konstrukcję chodnika tj.: bet. kostka brukowa 6 cm, podsypka cementowo-piaskowa 4 cm; warstwa odsączająca z piasku 10 cm; zagęszczona zasyпка / grunt wykopu


Za zgodność kserokopii z oryginałem

podpis *[Signature]*

<b>PRZEKRÓJ NORMALNY ODTWARZANEJ NAWIERZCHNI NR 2</b>		Skala: 1:20
		BRANŻA: SANITARNA
NAZWA I MIEJSCE INWESTYCJI	Budowa sieci kanalizacji sanitarnej grawitacyjnej i tłocznej wraz z przyłączami, tłoczniami, przepompowniami i liniami zasilania energetycznego w miejscowości Płocicz, gm. Kamień Krajeński, obręb Płocicz 0010, jedn. ewid. 041301_5 Kamień Krajeński	
INWESTOR	Urząd Miejski w Kamieniu Krajeńskim ul. Plac Odrodzenia 3 89-430 Kamień Krajeński	
PROJEKTANT: branża sanitarna	mgr inż. Andrzej Najdowski POM/0138/POOS/04 - spec. instalacyjno-inżynieryjna	Podpis Data: 2016.05.23
SPRAWDZIŁ: branża sanitarna	mgr inż. Marek Najdowski POM/0170/PWOS/07 - spec. instalacyjno-inżynieryjna	Podpis Data: 2016.05.23
B&B Jar Burglin, ul. Angowicka 68a, 89-600 Chojnice		NR RYS. 2



Załącznik nr 5/5  
 20.05.2016  
 20 lipca 2016

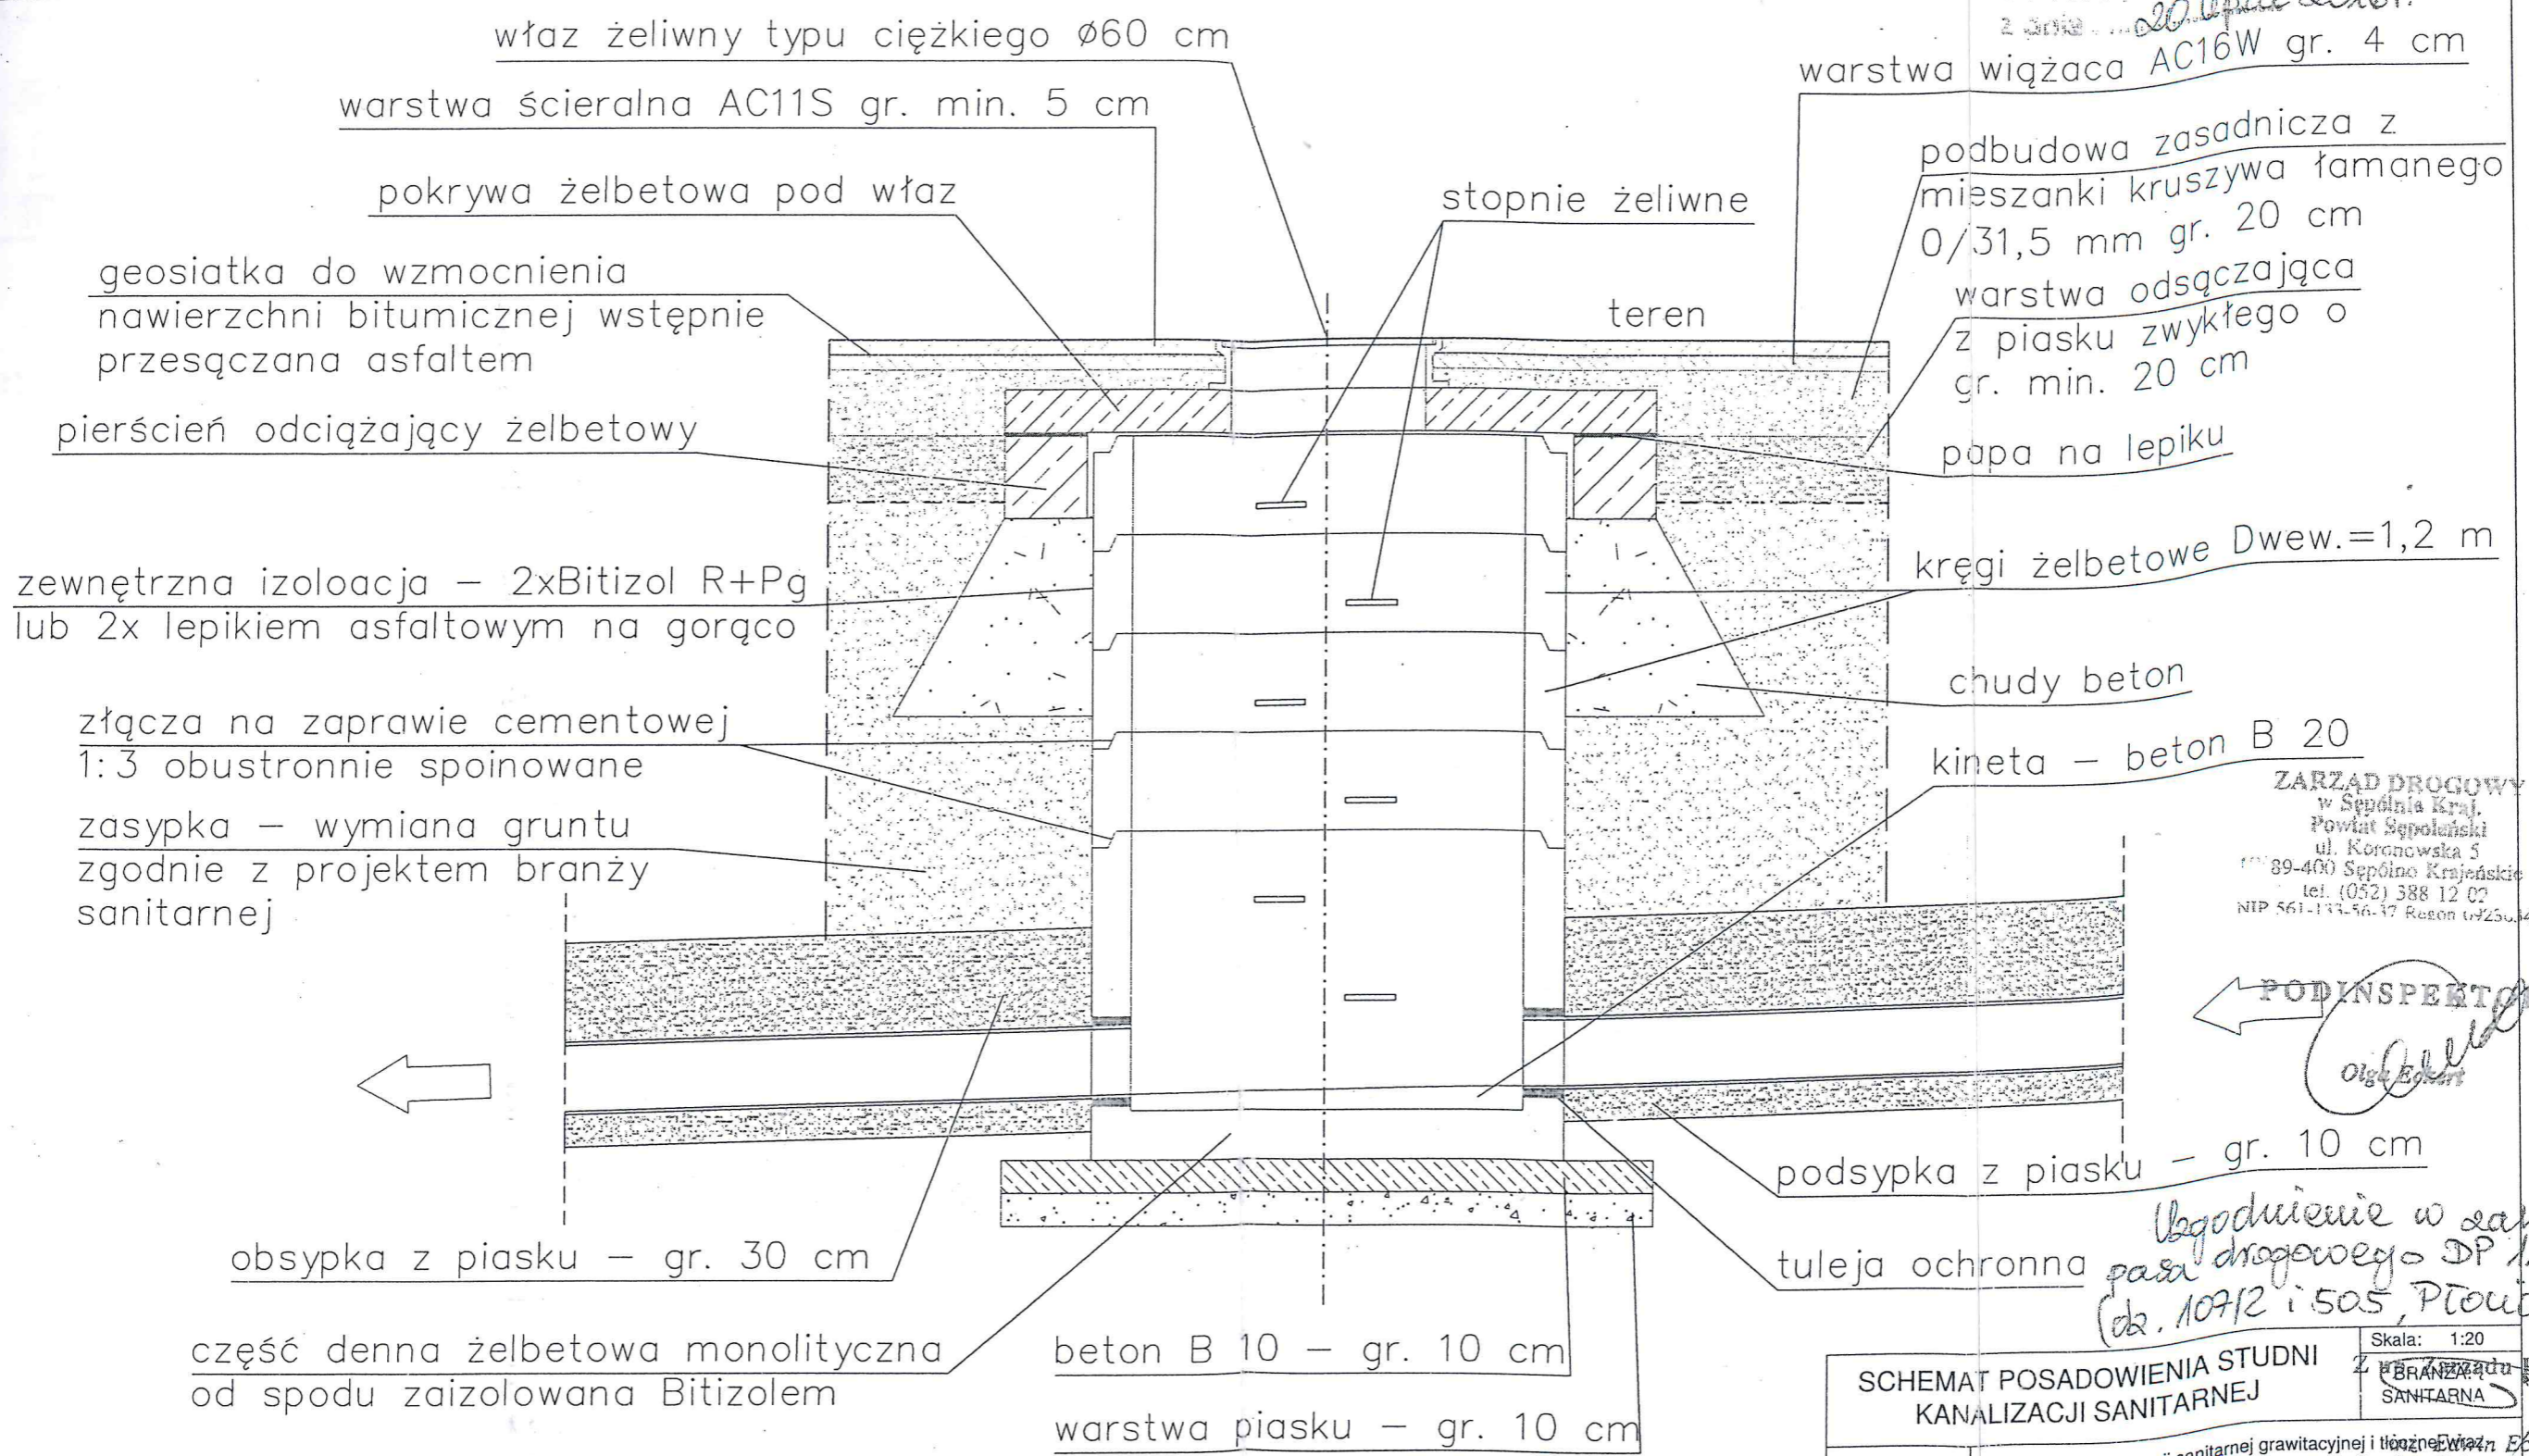

właz żeliwny typu ciężkiego Ø60 cm  
 warstwa ścierna AC11S gr. min. 5 cm

warstwa wiążąca AC16W gr. 4 cm

geosiatka do wzmocnienia  
 nawierzchni bitumicznej wstępnie  
 przesączana asfaltem

stopnie żeliwne

podbudowa zasadnicza z  
 mieszanki kruszywa łamanego  
 0/31,5 mm gr. 20 cm  
 warstwa odsączająca  
 z piasku zwykłego o  
 gr. min. 20 cm  
 papa na lepiku

zewnętrzna izolacja - 2xBitizol R+Pg  
 lub 2x lepikiem asfaltowym na gorąco

kręgi żelbetowe Dwew.=1,2 m

złącza na zaprawie cementowej  
 1:3 obustronnie spoinowane

chudy beton

zasypka - wymiana gruntu  
 zgodnie z projektem branży  
 sanitarnej

kineta - beton B 20

ZARZĄD DROGOWY  
 w Sępólnie Kraj.  
 Powiat Sępoleński  
 ul. Koronowska 5  
 89-400 Sępólno Krajeńskie  
 tel. (052) 388 12 07  
 NIP 561-133-56-17 REGON 142504419

PODINSPEKTOR  
*Olga Eckert*

obsypka z piasku - gr. 30 cm

podsyпка z piasku - gr. 10 cm

część denna żelbetowa monolityczna  
 od spodu zaizolowana Bitizolem

beton B 10 - gr. 10 cm

warstwa piasku - gr. 10 cm

tuleja ochronna *Uzgodnienie w zarządzie  
 powiat drogowego DP 1118C  
 (ok. 10712 i 505, Płocicz)*

Za zgodność kserokopii  
 z oryginałem

podpis *[Signature]*

--- zakres odbudowy drogi

UWAGA:

Wszystkie włazy studni kanalizacyjnych  
 znajdujące się w drodze należy obrukować  
 kostką drogową

SCHEMAT POSADOWIENIA STUDNI KANALIZACJI SANITARNEJ		Skala: 1:20
NAZWA I MIEJSCE INWESTYCJI	Budowa sieci kanalizacji sanitarnej grawitacyjnej i tłocznej z przyłączami, tłoczniami, przepompowniami i liniami energetycznego w miejscowości Płocicz, gm. Kamień Krajeński, obręb Płocicz 0010, jedn. ewid. 041301_5 Kamień Krajeński	Urząd Miejski w Kamieniu Krajeńskim ul. Plac Odrodzenia 3 89-430 Kamień Krajeński
INWESTOR	Urząd Miejski w Kamieniu Krajeńskim ul. Plac Odrodzenia 3 89-430 Kamień Krajeński	Podpis <i>[Signature]</i> Data: 2016.05.23
PROJEKTANT: branża sanitarna	mgr inż. Andrzej Najdowski FOM/0138/POOS/04 - spec. instalacyjno-inżynieryjna	Podpis <i>[Signature]</i> Data: 2016.05.23
SPRAWDZIŁ: branża sanitarna	mgr inż. Marek Najdowski FOM/0170/PWOS/07 - spec. instalacyjno-inżynieryjna	NR RYS. 3
B&B Jan Burglin, ul. Angowicka 68a, 89-600 Chojnice		



# ZARZĄD DROGOWY W SĘPÓLNIE KRAJEŃSKIM

## POWIAT SĘPOLEŃSKI

NIP: 561-133-56-37

REGON: 092363449



ul. Koronowska 5  
89-400 Sępólno Krajeńskie  
woj. kujawsko-pomorskie

tel./fax.: 52 3881202  
Główny Księgowy: 52 3881201  
Dyrektor: 52 3881200

Bank Spółdzielczy  
w Więcborku  
86 8162 0003 0000 4398 2000 0020



e-mail: zdsepolno@onet.pl

www.zd-sepolno.lo.pl

www.blp213.lo.pl

Sępólno Krajeńskie, 22 listopada 2016 r.

ZD-RR.713.01.93.2016.OE-G

### Po rozpatrzeniu sprawy z wniosku

*z dnia:* 21.11.2016 r. (data wpływu do tut. Zarządu Drogowego: 21.11.2016 r.);

*dotyczącego:* zaopiniowania wyciągu z projektu budowlanego opracowanego dla zadania pn.: „Budowa sieci kanalizacji sanitarnej grawitacyjnej i tłocznej wraz z przyłączami, tłoczniami, przepompowniami i liniami zasilania energetycznego, w m. Płocicz, gm. Kamień Krajeński”, w zakresie pasa drogowego DP nr 1108 C relacji Kamień Krajeński – Trzciany, tj. działka o n-rze ewid. 545, obręb ewid. Kamień Krajeński;

*przedstawionego pismem znak:* nd.;

*przez:* Pana Jana Burglina  
reprezentującego pracownię projektową „B&B” Jan Burglin,  
ul. Angowicka 68 a, 89-600 Chojnice;

*działającego, na mocy udzielonego pełnomocnictwa, w imieniu:* Gminy Kamień Krajeński  
z siedzibą przy ul. Plac Odrodzenia 3,  
89-430 Kamień Krajeński

oraz po stwierdzeniu zgodności ww. wyciągu z warunkami decyzji nr ZD-RR.713.01.26.2016.FD dyrektora Zarządu Drogowego w Sępólnie Krajeńskiej z dnia 13 maja 2016 r. zmienionej (w zakresie załącznika graficznego) decyzją znak ZD-RR.713.01.88.2016.OE-G dyrektora Zarządu Drogowego w Sępólnie Krajeńskiej z dnia 16 listopada 2016 r.,

### uzgadniam

wyciąg z projektu budowlanego obejmującego swoim zakresem zadanie pn.: „Budowa sieci kanalizacji sanitarnej grawitacyjnej i tłocznej wraz z przyłączami, tłoczniami, przepompowniami i liniami zasilania energetycznego, w m. Płocicz, gm. Kamień Krajeński”, w zakresie dotyczącym pasa drogowego drogi publicznej kategorii powiatowej nr 1108 C relacji Kamień Krajeński – Trzciany, usytuowanego w województwie kujawsko – pomorskim, powiat sępoleński, gmina Kamień Krajeński, jednostka ewid. Kamień Krajeński, obręb ewid. Kamień Krajeński, na działce o n-rze ewid. 545, zgodnie z załącznikami nr 1 i 2 do niniejszego pisma.

Zgodę do dysponowania nieruchomością zlokalizowaną w m. Kamień Krajeński, województwo kujawsko – pomorskie, powiat sępoleński, gmina Kamień Krajeński, jednostka ewid. Kamień Krajeński, obręb ewid. Kamień Krajeński, działka o n-rze ewid. 545, na cele budowlane, musi wyrazić







Zawieszka nr 1  
PISMA nr 20-RR.713.01.33.2016.OE-6  
z dnia 22 listopada 2016r.  
Z up. Zarządu Powiatu

*[Signature]*  
inż. Edwin Ecker  
Dyrektor Zarządu Drogowego

ZARZĄD PROJEKTOWY  
w Sępólnie Kraj.  
Powiat Sępoleński  
ul. Koronowska 5  
89-400 Sępólno Krajeńskie  
tel. (052) 388 12 00  
NIP 561-133-56-37 KRS 000003449


Za zgodność kserokopii  
z oryginałem

podpis .....  
22 LIS 2016

ZARZĄD DROGOWY  
w Sępólnie Kraj.  
Powiat Sępoleński  
ul. Koronowska 5  
89-400 Sępólno Krajeńskie  
tel. (052) 388 12 00  
NIP 561-133-56-37 KRS 000003449

Ugodowano bez  
względu w sprawie  
pasa drog. DP 1108  
(dz. 545)  
*[Signature]*  
Olga Ebert-Gappa

INSPEKTOR  
*[Signature]*

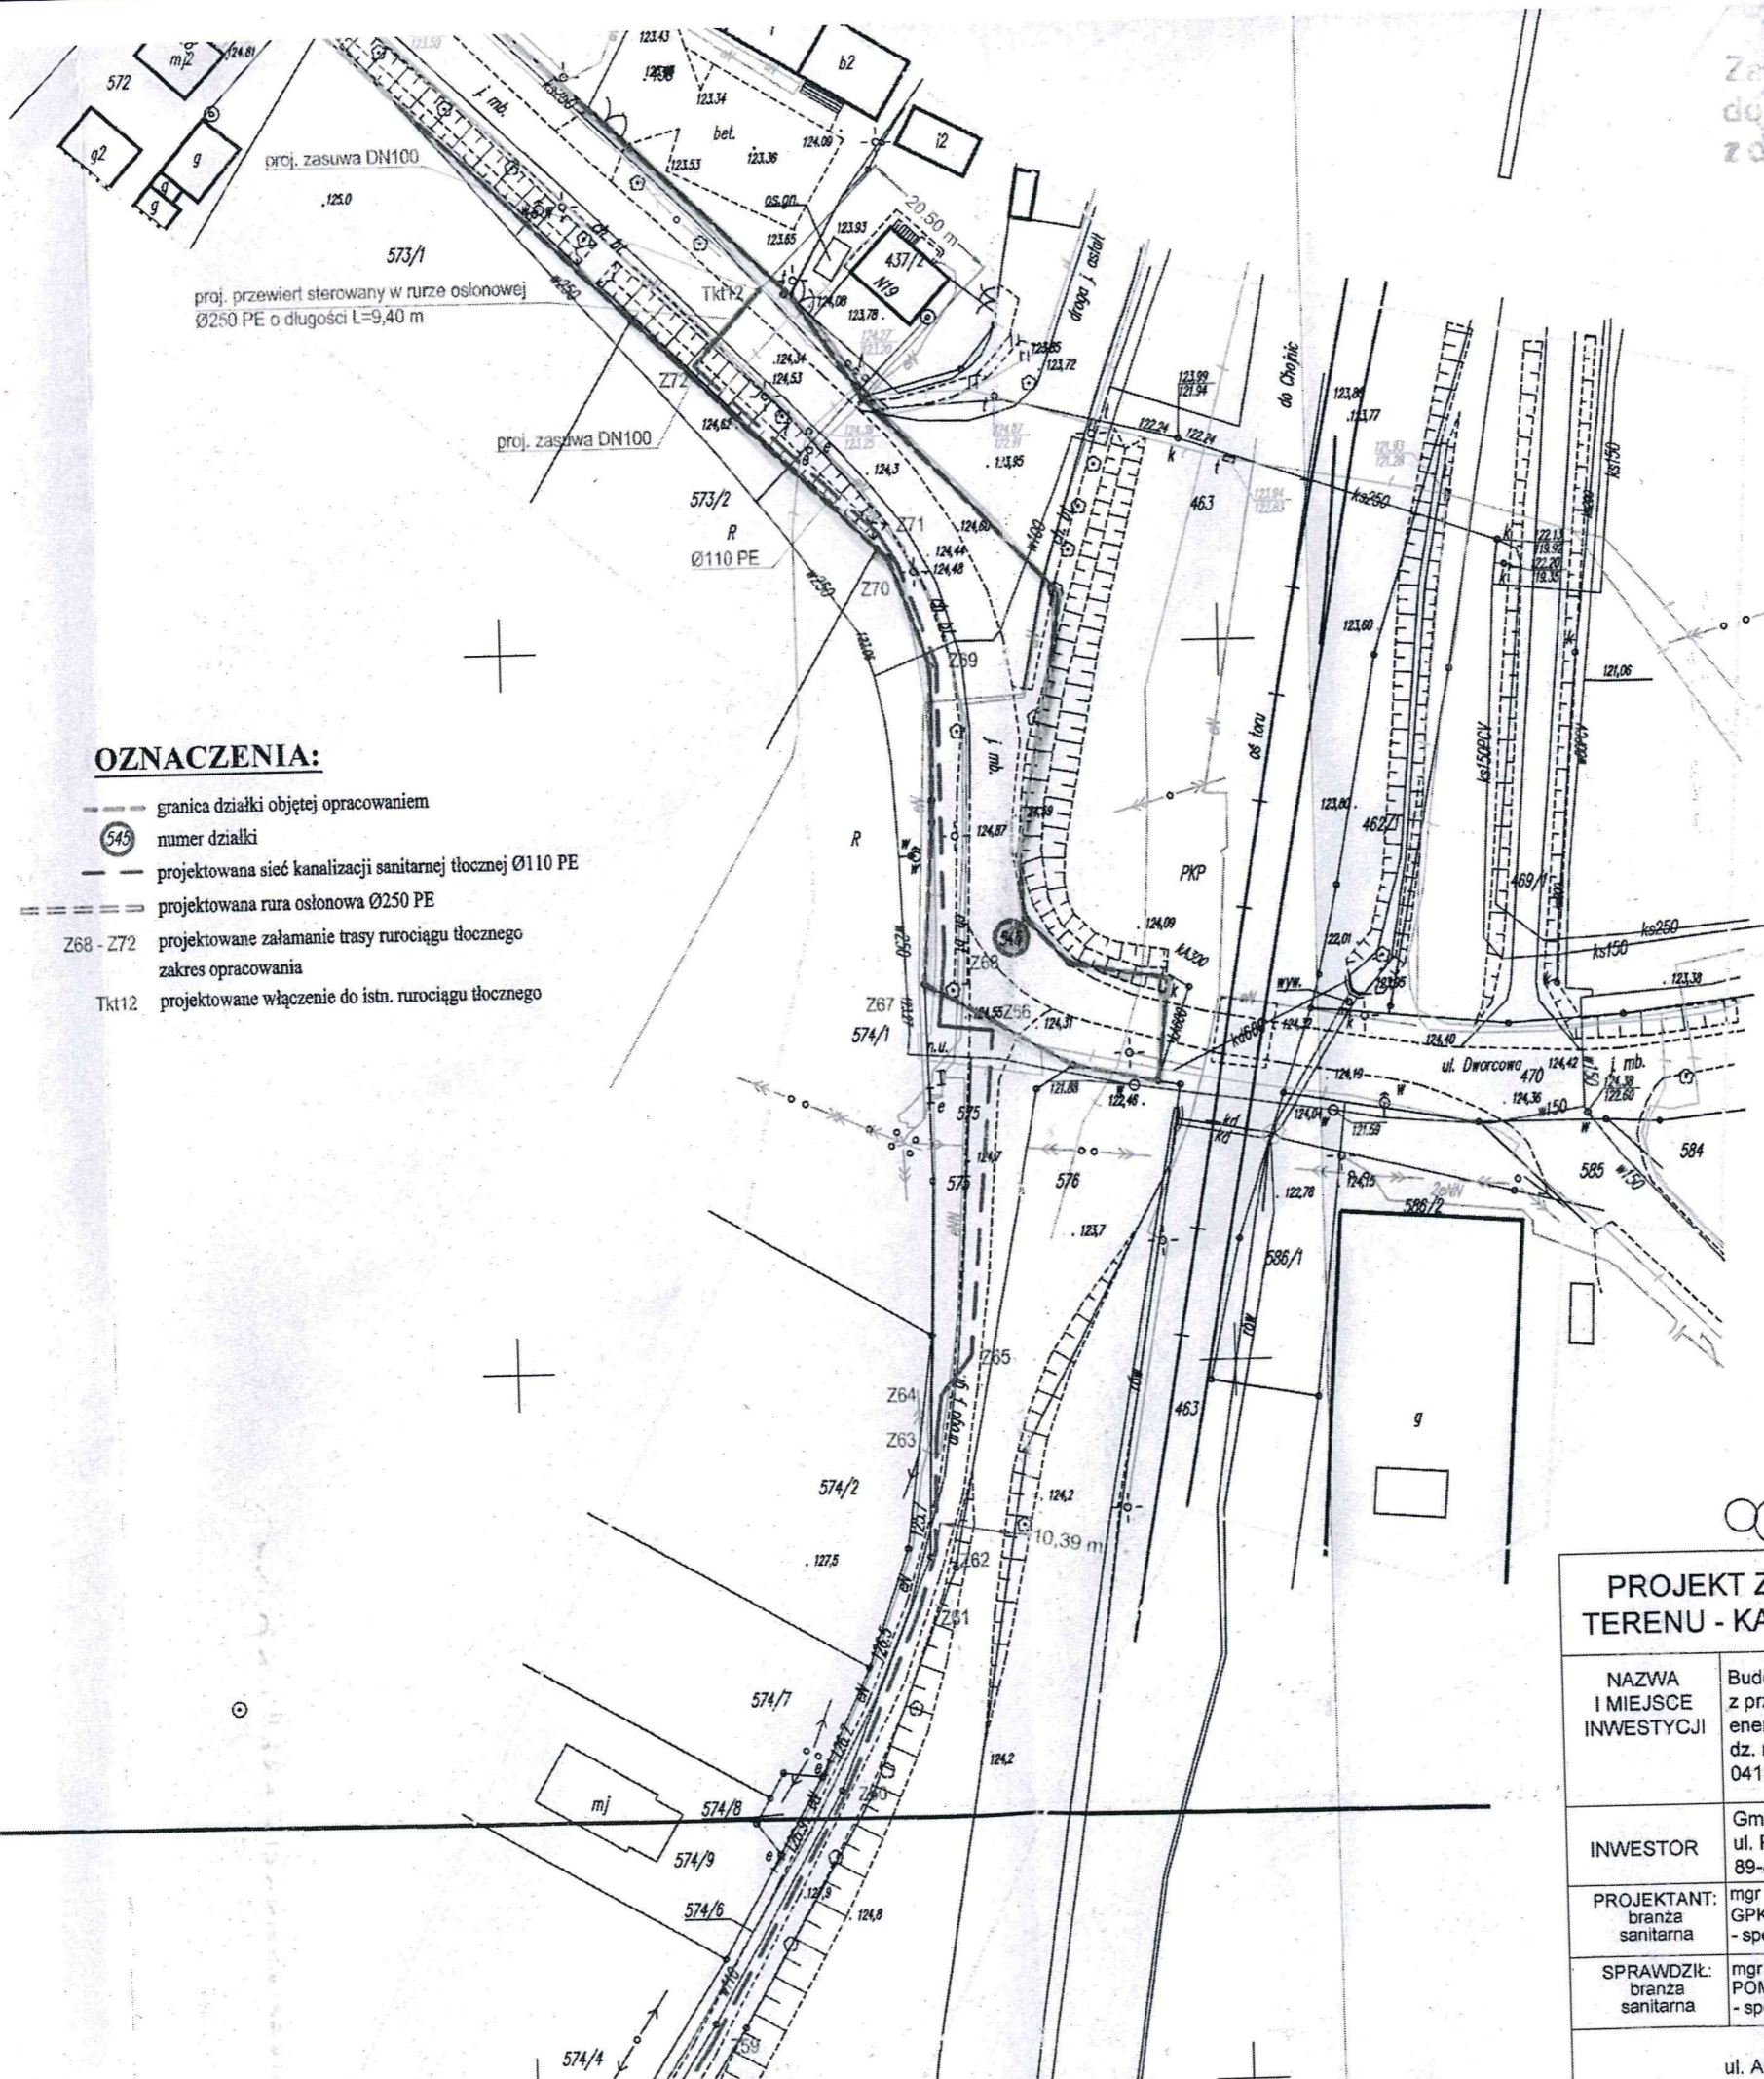

**OZNACZENIA:**

- - - granica działki objętej opracowaniem
- 545 numer działki
- - - projektowana sieć kanalizacji sanitarnej tłocznej Ø110 PE
- ==== projektowana rura osłonowa Ø250 PE
- Z68 - Z72 projektowane załamanie trasy rurociągu tłoczego zakres opracowania
- Tkt12 projektowane włączenie do istn. rurociągu tłoczego

Ark. nr 9  
Łączy ark. nr 8

<b>PROJEKT ZAGOSPODAROWANIA TERENU - KANALIZACJA SANITARNA</b>		Skala: 1:1000
		BRANŻA: SANITARNA
NAZWA I MIEJSCE INWESTYCJI	Budowa sieci kanalizacji sanitarnej grawitacyjnej i tłocznej wraz z przyłączami, tłoczniami, przepompowniami i liniami zasilania energetycznego w miejscowości Płocicz, gm. Kamień Krajeński, dz. nr 545, obręb Kamień Krajeński 0001, jednostka ewidencyjna 041301_4 Kamień Krajeński - M	
INWESTOR	Gmina Miejska Kamień Krajeński ul. Plac Odrodzenia 3 89-430 Kamień Krajeński	
PROJEKTANT: branża sanitarna	mgr inż. Jan Burglin GPKG-I-7342-24/95 - spec. instalacyjno-inżynierska	Podpis Data: 2016.05.23
SPRAWDZIŁ: branża sanitarna	mgr inż. Andrzej Najdowski POM/0138/POOS/04 - spec. instalacyjno-inżynierska	Podpis Data: 2016.05.23
B&B Jan Burglin, ul. Angowicka 68a, 89-600 Chojnice		NR RYS. <b>PZT1</b>

PZT9  
PZT1



Załącznik nr 2  
 PISMO 20-RR.313.01.98.2016.OE-G  
 do ...  
 z dnia 22. listopada 2016r.

Z up. Zarządu Powiatu  
 inż. Edwin Eckert  
 Dyrektor Zarządu Drogowego

ZARZĄD DROGOWY  
 w Sepólnie Kraj.  
 Powiat Sepoleński  
 ul. Koronowska 5  
 89-400 Sepólna Kraj.  
 tel. (052) 388 12 02  
 NIP 361-133-56-37 Regon. 0325-3449

proj. tuleja kołnierзова DN100/d110  
 Proj. przewiert sterowany w rurze osłonowej  
 Ø250, L=9,40 m  
 proj. tuleja kołnierзова DN100/d110

blok podporowy

- UWAGA:**
- nad przewodem obsypka 30 cm piasku
  - pod przewodem podsypka 10 cm piasku
  - proj. rzędne włazów skorygować na budowie
  - w miejscach skrzyżowań z kablami, na kable nałożyć rury ochronne AROT o długości 2 m
  - dla przykrycia przewodu mniejszego niż 1 m rury izolować łupkami z pianki poliuretanowej np. firmy Pianex
  - w drodze i na parkingach dla przykrycia przewodu mniejszego niż 1 m, nad rurą na obsypce z piasku układać płyty betonowe odciążające o szerokości min. 1 m


ZARZĄD DROGOWY  
 w Sepólnie Kraj.  
 Powiat Sepoleński  
 ul. Koronowska 5  
 89-400 Sepólna Kraj.  
 tel. (052) 388 12 02  
 NIP 361-133-56-37 Regon. 0325-3449

Zgodnie  
 bea waga

Za zgodność kserokopii  
 z oryginałem

podpis .....  
 22 LIS 2016

INSPEKTOR  
 Olga Eckert-Gappa

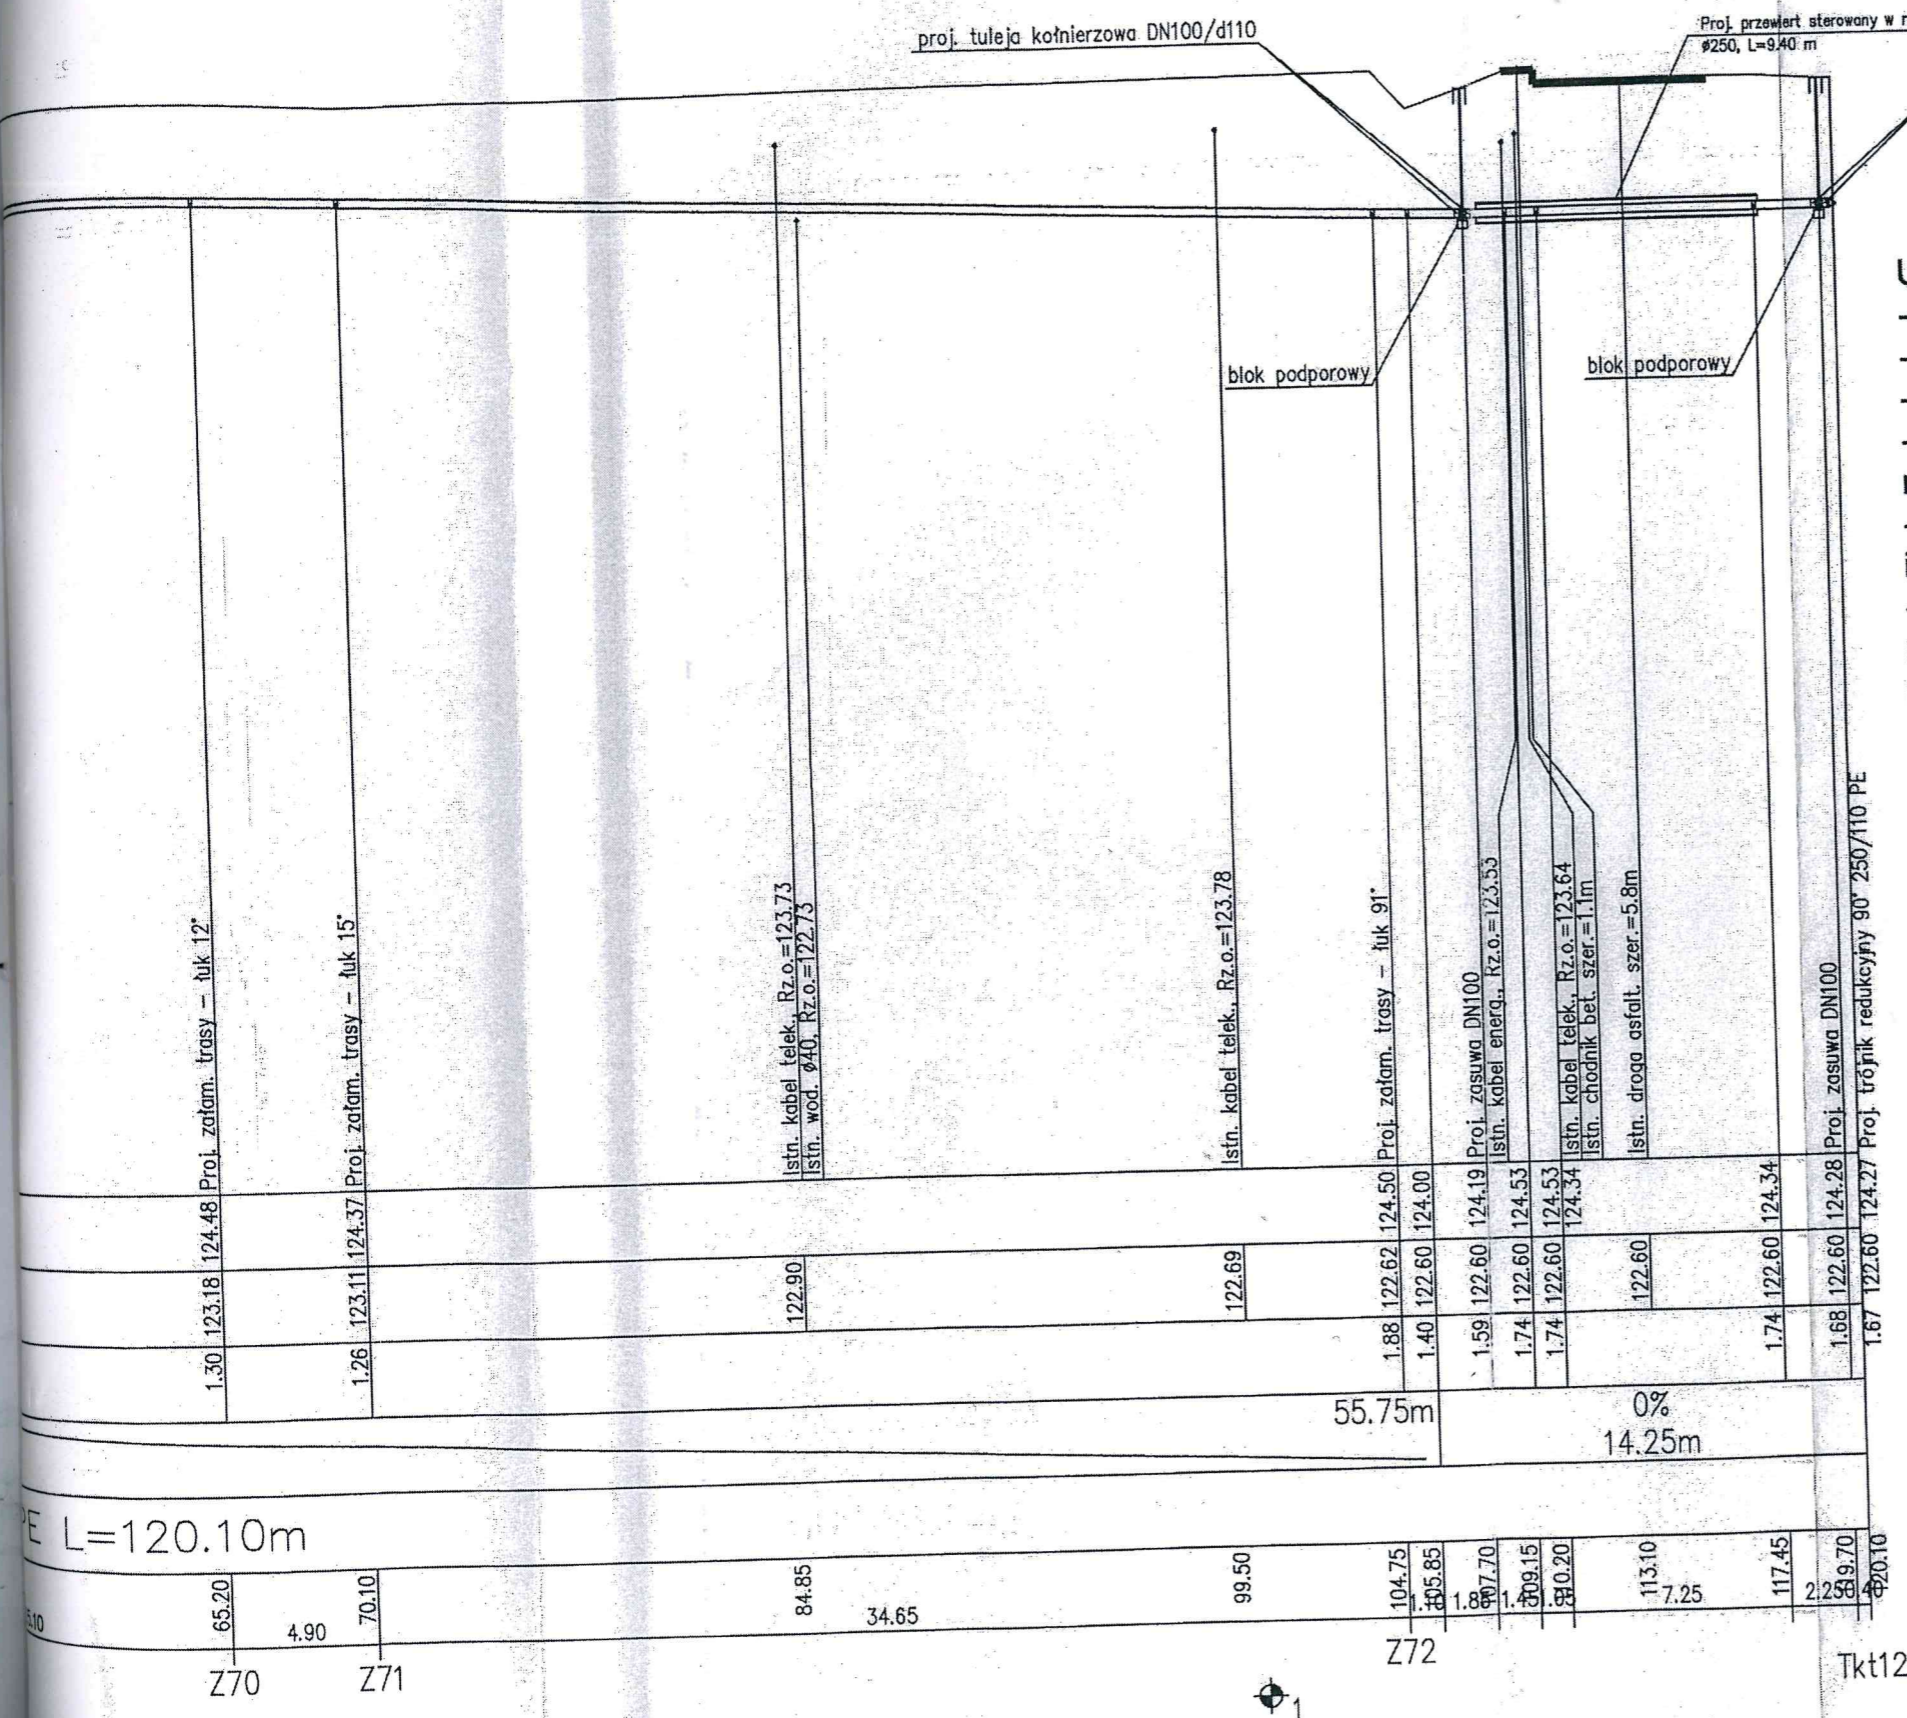

PROFIL PODŁUŻNY KANAL. SANIT. TŁOCZNEJ - PRZEJŚCIE POD DROGĄ		Skala: 1:100/250
		BRANŻA: SANITARNA
NAZWA I MIEJSCE INWESTYCJI	Budowa sieci kanalizacji sanitarnej grawitacyjnej i tłocznej wraz z przyłączami, tłoczniami, przepompowniami i liniami zasilania energetycznego w miejscowości Płocicz, gm. Kamień Krajeński, dz. nr 545, obręb Kamień Krajeński 0001, jednostka ewidencyjna 041301_4 Kamień Krajeński - M	
INWESTOR	Gmina Miejska Kamień Krajeński ul. Plac Odrodzenia 3 89-430 Kamień Krajeński	
PROJEKTANT: branża sanitarna	mgr inż. Jan Burglin GPKG-I-7342-24/95 - spec. instalacyjno-inżynieryjna	Podpis Data: 2016.05.23
SPRAWDZIK: branża sanitarna	mgr inż. Andrzej Najdowski POM/0138/POOS/04 - spec. instalacyjno-inżynieryjna	Podpis Data: 2016.05.23
B&B Jan Burglin, ul. Angowicka 68a, 89-600 Chojnice		NR RYS. 3a

L=120.10m

Tk12



ZARZĄD DROGOWY  
w Śepólnie Krajeńskim  

Śepólno Krajeńskie, 16 listopada 2016 r.

ZD-RR.713.01.88.2016.OE-G

### DECYZJA

Na podstawie art. 155 ustawy z dnia 14 czerwca 1960 r. Kodeks postępowania administracyjnego (tekst jedn.: Dz. U. z 2016 r., poz. 23), Uchwały Nr 109/272/2014 Zarządu Powiatu w Śepólnie Krajeńskim z dnia 30 czerwca 2014 r. w sprawie upoważnienia dla dyrektora Zarządu Drogowego w Śepólnie Krajeńskim do załatwiania spraw należących do kompetencji zarządcy drogi, w tym do wydawania decyzji administracyjnych i postanowień,

#### po zapoznaniu się z treścią wniosku

*z dnia:* 03.11.2016 r. (data wpływu: 07.11.2016 r.);

*dotyczącego:* uzgodnienia korekty odcinka trasy sieci kanalizacji sanitarnej, której budowa ma na celu uzbrojenie miejscowości Płocicz, gmina Kamień Krajeński, w zakresie przebiegu w granicach pasa drogowego drogi publicznej kategorii powiatowej nr 1108 C relacji Kamień Krajeński – Trzciany, działka o n-rze ewid. 545, obręb ewid. Kamień Krajeński, na którego pierwotną lokalizację zezwolił dyrektor Zarządu Drogowego w treści decyzji znak ZD-RR.713.01.26.2016.FD z dnia 13.05.2016 r.;

*przedstawionego pismem znak:* n/d;

*przez:* Pana Jana Burglina  
ul. Angowicka 68 a  
89-600 Chojnice;

*działającego, na mocy udzielonego mu pełnomocnictwa, imieniu:* Inwestora, tj. Gminy Kamień Krajeński  
z siedzibą przy ul. Plac Odrodzenia 3  
89-430 Kamień Krajeński,

#### zmieniam

decyzję dyrektora Zarządu Drogowego w Śepólnie Krajeńskim znak ZD-RR.713.01.26.2016.FD z dnia 13 maja 2016 r. w części dotyczącej załącznika nr 1, w zakresie zmiany trasy urządzenia infrastruktury technicznej w granicach pasa drogowego drogi publicznej kategorii powiatowej jw., tj. odcinka sieci kanalizacji sanitarnej, polegającej na dyslokacji miejsca włączenia sieci nowoprojektowanej do sieci istniejącej, która docelowa ma stanowić uzbrojenie miejscowości Płocicz, gmina Kamień Krajeński, zgodnie z projektem zagospodarowania terenu w skali 1:1000, stanowiącym treść załącznika nr 1 do niniejszej decyzji.

Treść decyzji nr ZD-RR.713.01.26.2016.FD z dnia 13 maja 2016 r. pozostaje bez zmian.

#### UZASADNIENIE

W dniu 7 listopada 2016 r. do tut. Zarządu Drogowego wpłynął wniosek Pana Jana Burglina, działającego, na mocy udzielonego mu pełnomocnictwa, w imieniu Inwestora, tj. Gminy Kamień Krajeński, dotyczący ponownego uzgodnienia lokalizacji w pasie drogowym drogi publicznej kategorii powiatowej nr 1108 C relacji [Kamień Krajeński – Trzciany, działka o n-rze ewid. 545, obręb ewid. Kamień Krajeński, urządzenia infrastruktury technicznej, tj. trasy odcinka sieci kanalizacji sanitarnej, która została skorygowana w odniesieniu do pierwotnie przyjętej i zatwierdzonej decyzją znak ZD-RR.713.01.26.2016.FD dyrektora Zarządu Drogowego w Śepólnie Krajeńskim z dnia 13 maja 2016 r.

Sporządziła: (RR) Olga Eckert - Gappa – inspektor ZD

Za zgodność kserokopii z oryginałem

22 LIS 2016



W uznaniu organu, nowa lokalizacja przyłącza w pasie drogowym, związana z dyslokacją miejsca włączenia sieci projektowanej do sieci istniejącej nie wpłynie w sposób niekorzystny na funkcjonowanie układu drogowego i nie ograniczy możliwości przebudowy albo remontu drogi, przy zachowaniu warunków narzuconych treścią decyzji znak ZD-RR.713.01.26.2016.FD dyrektora Zarządu Drogowego w Sępólnie Krajeńskim z dnia 13 maja 2016 r. (tj. decyzji pierwotnej).

Mając na uwadze powyższe oraz kierując się interesem Strony postanowiono orzec, jak w sentencji.

Z up. Zarządu Powiatu  
*[Signature]*  
inż. Edwin Eckert  
Dyrektor Zarządu Drogowego

**POUCZENIE**

Od niniejszej decyzji stronie służy odwołanie do Samorządowego Kolegium Odwoławczego w Bydgoszczy, za moim pośrednictwem, w terminie 14 dni od dnia jej doręczenia.

Wniesienie odwołania nie podlega opłacie skarbowej.

**Załączniki:**

- 1. Projekt zagospodarowania terenu w skali 1:100 z naniesioną skorygowaną trasą odcinka sieci kanalizacji sanitarnej w pasie drogowym DP nr 1108 C (załącznik nr 1 do decyzji).

**Otrzymują:**

- 1. Pełnomocnik: Jan Burglin, ul. Angowicka 68 a, 89-600 Chojnice;
- 2. a/a.

**Za zgodność kserokopii z oryginałem**

podpis .....  
22 LIS 2016



Załącznik nr 1  
do decyzji nr 20.RR.713.01.88.2016.OE-G  
z dnia 16 listopada 2016 r.

Za zgodność kserokopii  
z oryginałem


podpis .....  
22 LIS 2016

inż. Edwin Eckert  
Dyrektor Zarządu Dróg Powiatowych

ZARZĄD DRÓGOWY  
w Sępólnie Kraj.  
Powiat Sępoleński  
ul. Koronowska 5  
89-400 Sępólno Krajeńskie  
tel. (052) 388 12 07  
NIP 561-133-56-37 Regon 0923-34-9

granicę pasa drog.  
DP 1108C (dz 545)  
uzgodniona lokalizacja  
odcinka kanalizacji  
sanitarnej - metoda  
bezwykopowa (bez wykonania  
konstrukcji jezdnii/chodnika)  
uzgodniona lokalizacja  
odcinka kanalizacji  
sanitarnej - wykop otwarty  
○ zasuwę - poza nawierzchnią  
jezdni/chodnika - wykop  
otwarty  
istniejąca sieć kanalizacji  
sanitarnej

INSPEKTOR  
Olga Eckert

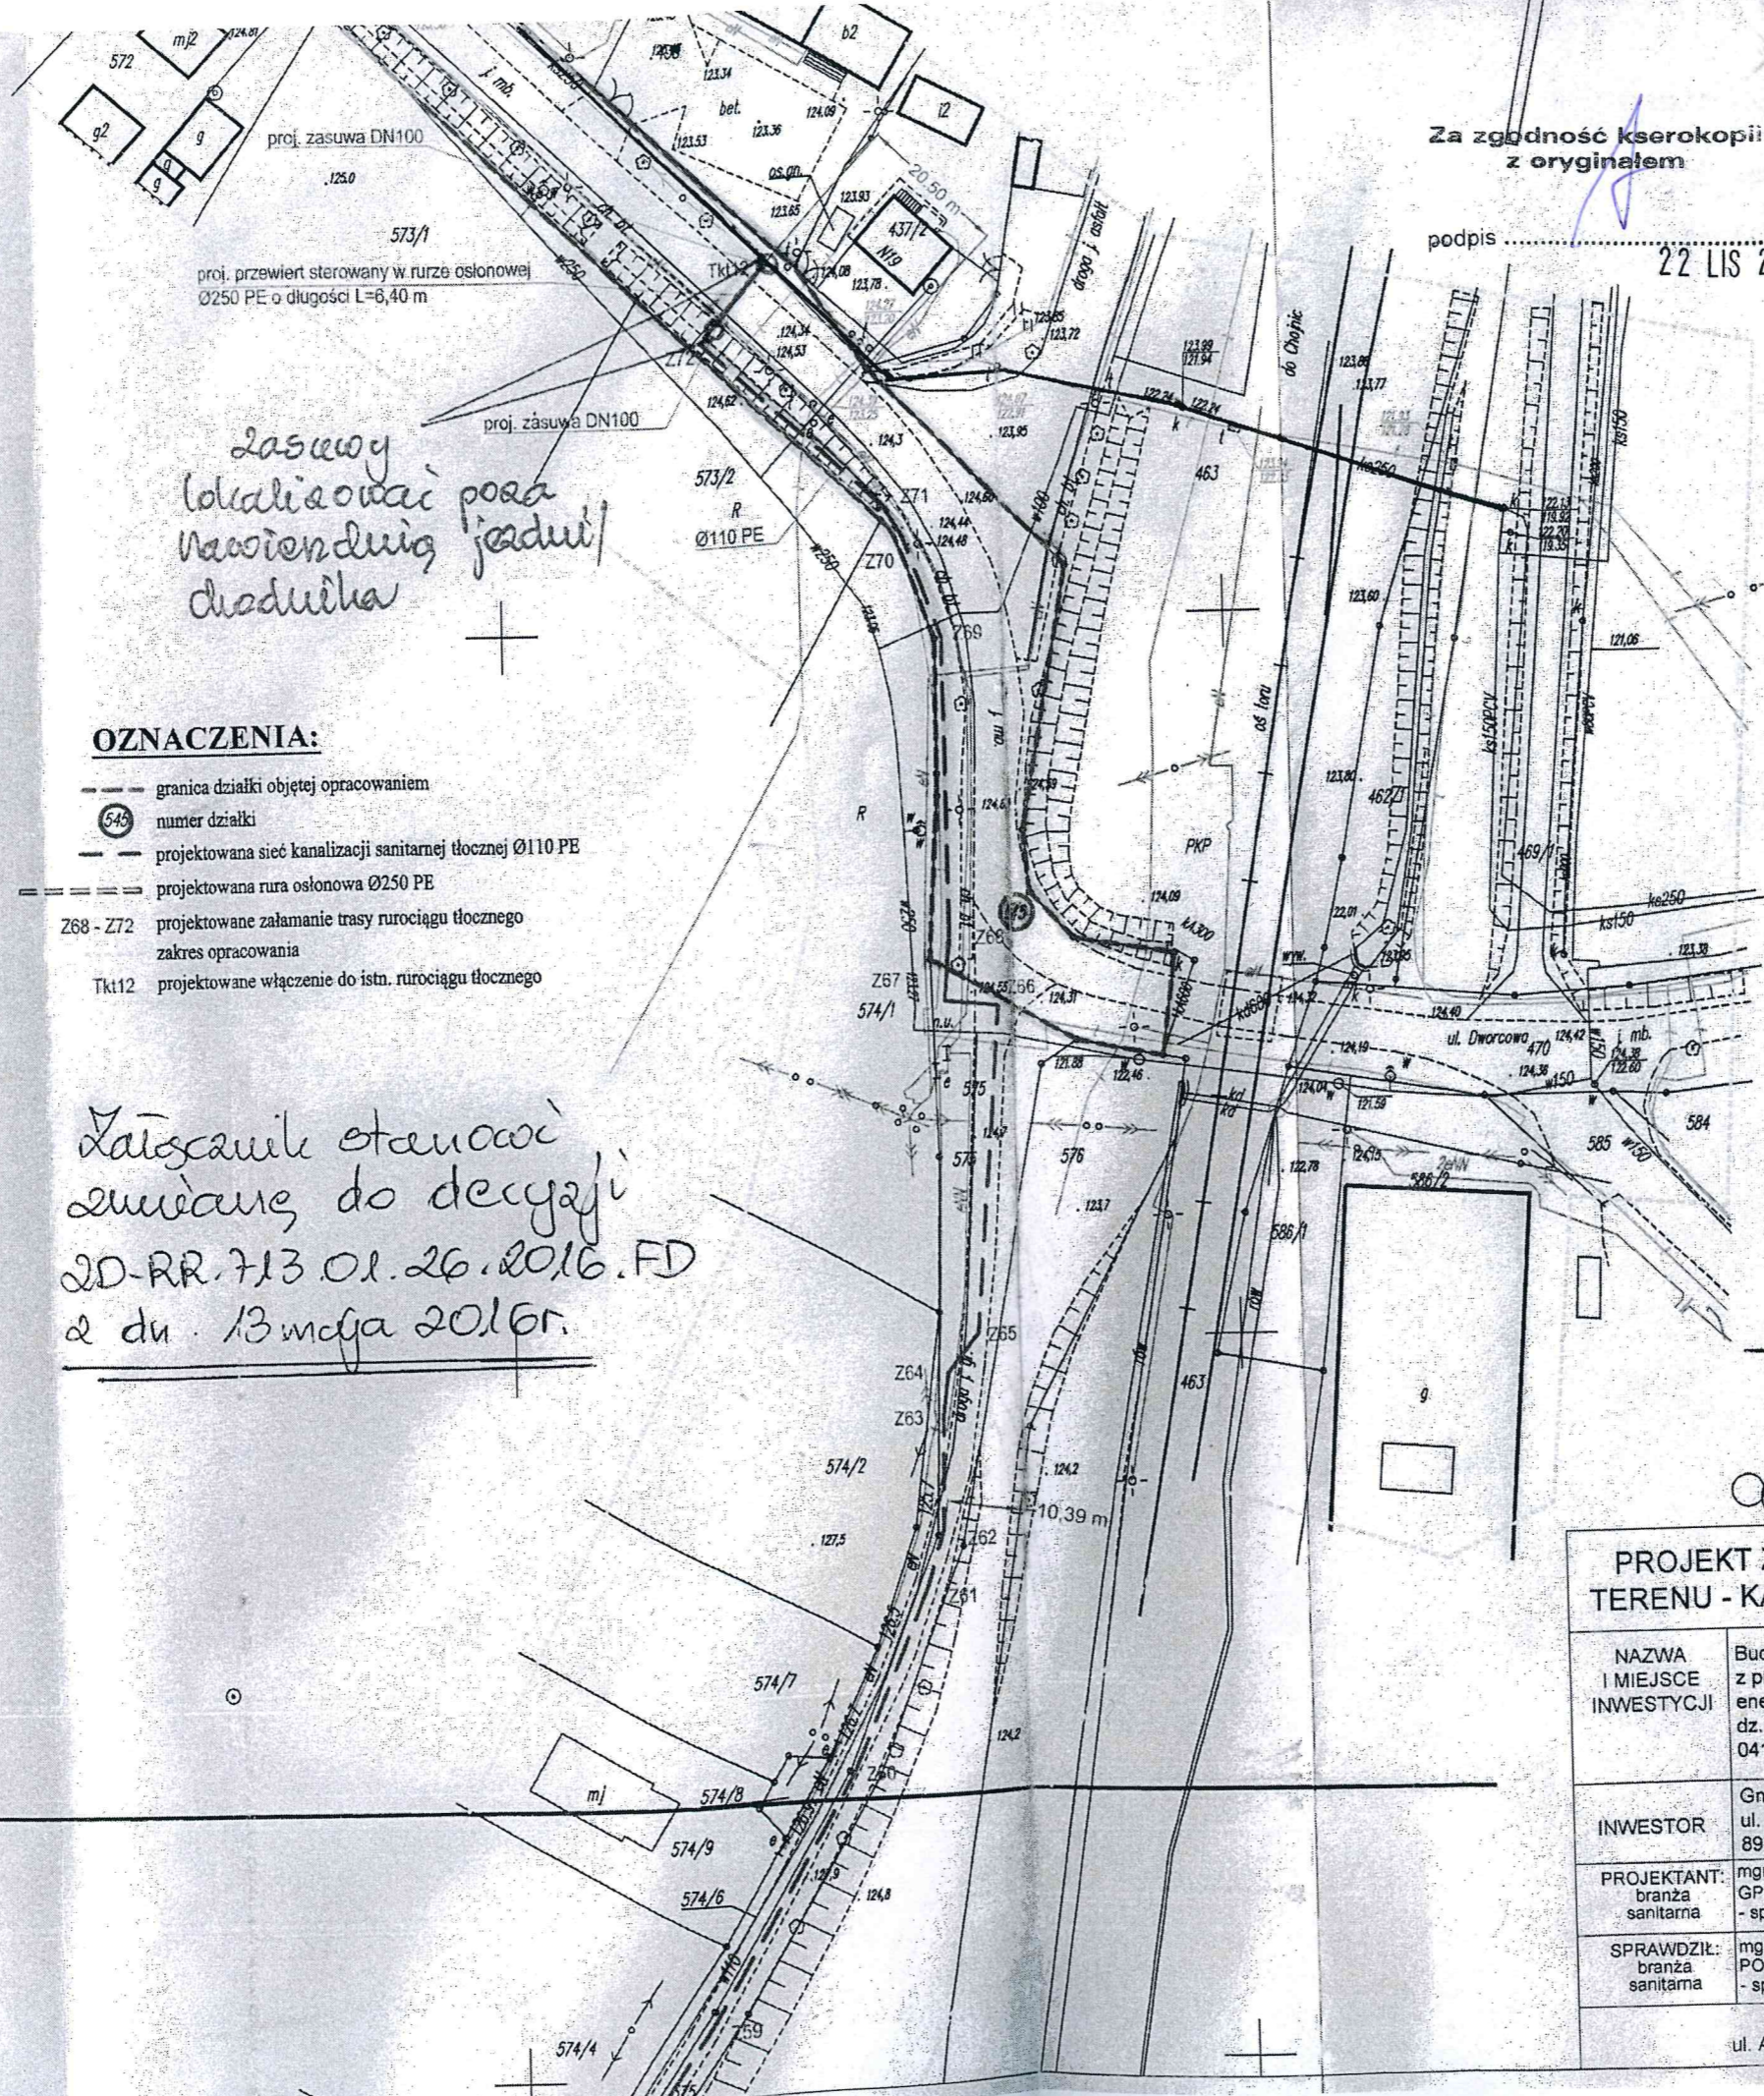

zasuwę  
lokalizacji poza  
nawierzchnią  
jezdni/  
chodnika

**OZNACZENIA:**

- granica działki objętej opracowaniem
- numer działki
- - - projektowana sieć kanalizacji sanitarnej tłocznej Ø110 PE
- - - projektowana rura osłonowa Ø250 PE
- Z68 - Z72 projektowane załamanie trasy rurociągu tłoczego
- zakres opracowania
- Tk112 projektowane włączenie do istn. rurociągu tłoczego

Zatwierdził stanowić  
związane do decyzji  
20.RR.713.01.26.2016.FD  
z dn. 13 maja 2016 r.

PROJEKT ZA GOSPODAROWANIE TERENU - KANALIZACJA SANITARNA		Skala: 1:1000
BRANŻA: SANITARNA		
NAZWA I MIEJSCE INWESTYCJI	Budowa sieci kanalizacji sanitarnej grawitacyjnej i tłocznej wraz z przyłączami, tłoczniami, przepompowniami i liniami zasilania energetycznego w miejscowości Płocicz, gm. Kamień Krajeński, dz. nr 5-15, obręb Kamień Krajeński 0001, jednostka ewidencyjna 041301_4 Kamień Krajeński - M	
INWESTOR	Gmina Miejska Kamień Krajeński ul. Plac Odrodzenia 3 89-430 Kamień Krajeński	
PROJEKTANT: branża sanitarna	mgr inż. Jan Burglin GPKG-I-7342-24/95 - spec. instalacyjno-inżynierska	Podpis Data: 2016.05.23
SPRAWDZIŁ: branża sanitarna	mgr inż. Andrzej Najdowski POM/0138/POOS/04 - spec. instalacyjno-inżynierska	Podpis Data: 2016.05.23
B&B Jan Burglin, ul. Angowicka 68a, 89-600 Chojnice		NR RYS PZT1

Ark. nr 9  
Łączy ark. nr 8

PZT9  
np.  
22.11.16